

ПОВІДОМЛЕННЯ
про появу ознак погіршення санітарного стану лісових насаджень

Львівська область
(Автономна Республіка Крим, область)
ДП «Буський лісгосп»
(найменування власника лісів, постійного лісокористувача)

Лісництво Мадаківське урочище _____ квартал № 53
виділ № 22 ділянка № _____ площа 1,7 гектарів

Таксаційна характеристика насадження

Склад С3Д3Л3, вік 80 років, бонітет 1, середній діаметр 38 сантиметрів, середня висота 25 метрів, повнота 0,4, тип лісу С2ГДС, рельєф рівнинний, експозиція _____, ґрунт _____, підріст _____, підлісок _____

Лісопатологічна характеристика насадження

Вид пошкодження насадження (лісова пожежа, буревій, сніголам, обледеніння, відмирання та всихання дерев, захаращеність, об'їдання шкідниками хвої/листя, наявність гусені, масовий літ метеликів, опадання хвої/листя, відлущення кори на стовбурах та інші ознаки, не характерні для нормального стану дерев) _____

Ступінь пошкодження, ураження: _____
(поодиноке, слабке, середнє, сильне)

Вид розподілу пошкоджених дерев: _____
(поодинокий, груповий, куртинний)

Обсяг ушкодженої деревини на 1 гектарі (окомірно) 12 куб. метрів, у тому числі сухостійної 8 куб. метрів

Ознаки погіршення стану лісових насаджень виявив:

пом. лісного
(посада)
19. 05. 2021 року

[підпис]
(підпис)

Гуцуківський Р.М.
(ініціали та прізвище)

В.О. лісного
(лісничий (помічник лісного))

[підпис]
(підпис)

Гуцуківський Р.М.
(ініціали та прізвище)

19. 05. 2021 року

Висновок інженера відділу (сектору) охорони і захисту лісу державного лісогосподарського (лісомисливського) підприємства або представника державного спеціалізованого лісозахисного підприємства щодо необхідності здійснення лісозахисних чи інших заходів з поліпшення санітарного стану лісів за результатами огляду санітарного стану лісової ділянки: варіантно провести вип. сан. рубку.

нат. В.І. Ів.
(посада)
01. 05. 2021 року

[підпис]
(підпис)

Гуцуківський Р.М.
(ініціали та прізвище)


ПЛАН-СХЕМА

Буський, Таданівське, _____

кв. 53, вид. 22, пл. 1,7 га, , дата зйомки: 25.5.2021р.

Вид користування: ^{ВСР} Поступова рубка останнього прийому, рік заходу 2021р.

Масштаб: 1:10000

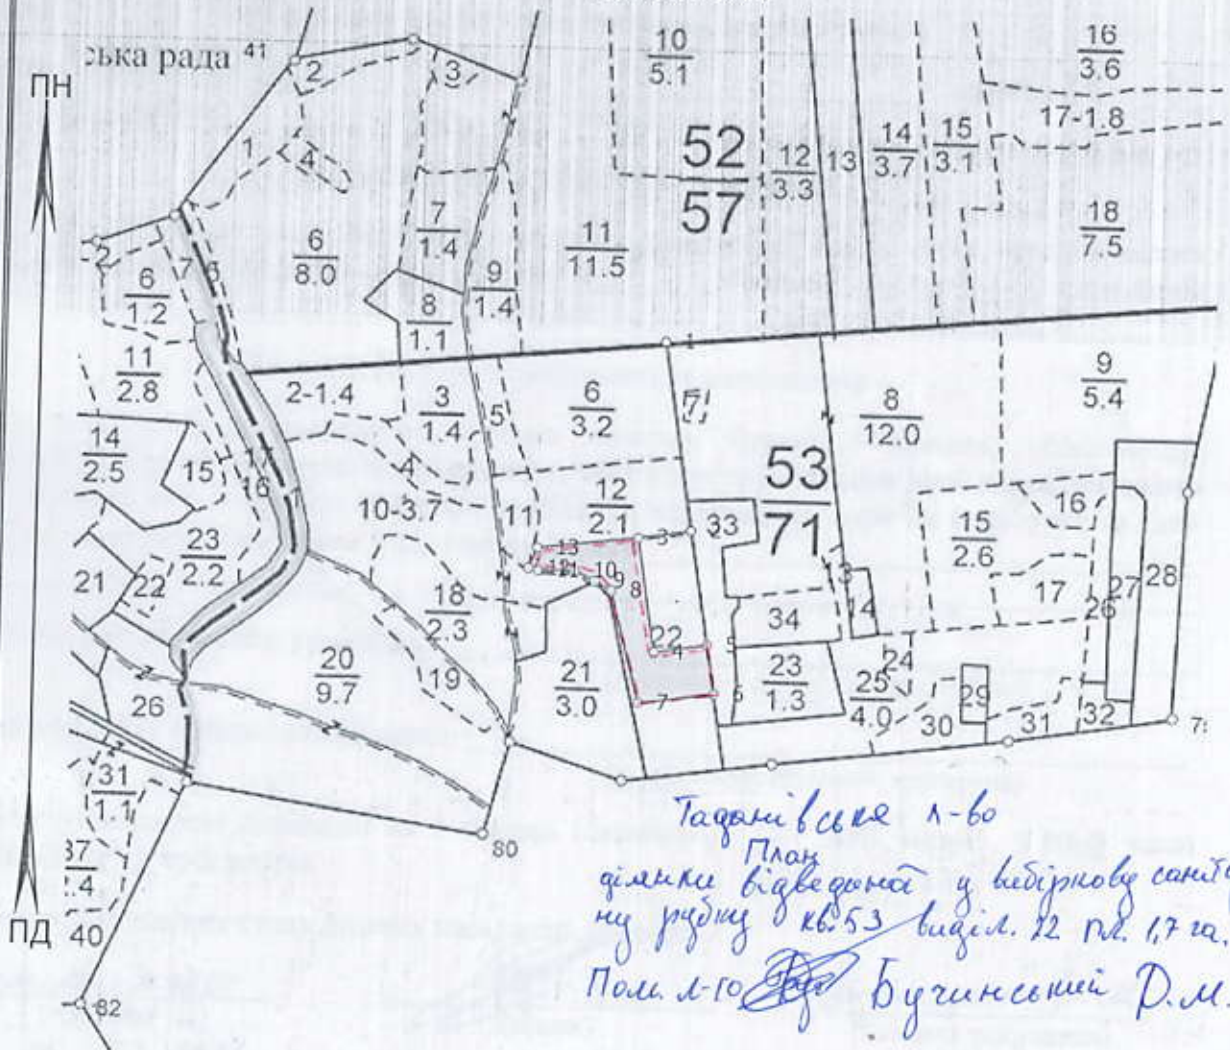

№	Лінія	Тип	Азимут	Нахил	Промір,м	П-ція,м
1	1 - 2	прв	171°	0	253	253
2	2 - 3	прв	261°	0	70	70
3	3 - 4	вид	171°	0	150	150
4	4 - 5	вид	81°	0	71	71
5	5 - 6	вид	171°	0	65	65
6	6 - 7	вид	262°	0	101	101
7	7 - 8	вид	345°	0	150	150
8	8 - 9	вид	298°	0	25	25
9	9 - 10	вид	295°	0	30	30
10	10 - 11	вид	269°	0	49	49
11	11 - 12	вид	279°	0	13	13
12	12 - 13	вид	23°	0	29	29
13	13 - 3	вид	83°	0	134	134

ПОВІДОМЛЕННЯ
про появу ознак погіршення санітарного стану лісових насаджень

Львівська область
(Автономна Республіка Крим, область)

ДП «Буський лісгосп»

(найменування власника лісів, постійного лісокористувача)

Лісництво Тарасівське урочище _____ квартал № 25
виділ № 3 ділянка № _____ площа 7,0 гектарів

Таксаційна характеристика насадження

Склад 6D34G, вік 62 років, бонітет 1, середній діаметр 22 сантиметрів, середня висота 21 метрів, повнота 0,80, тип лісу С2ТДС, рельєф рівнинний, експозиція _____, ґрунт _____, підріст _____, підлісок _____

Лісопатологічна характеристика насадження

Вид пошкодження насадження (лісова пожежа, буревій, сніголам, обледеніння, відмирання та всихання дерев, захаращеність, об'їдання шкідниками хвої/листя, наявність гусені, масовий літ метеликів, опадання хвої/листя, відлущення кори на стовбурах та інші ознаки, не характерні для нормального стану дерев) _____

Ступінь пошкодження, ураження: _____

(поодинокі, слабке, середне, сильне)

Вид розподілу пошкоджених дерев: _____

(поодинокий, груповий, куртинний)

Обсяг ушкодженої деревини на 1 гектарі (окомірно) 20 куб. метрів, у тому числі сухостійної 15 куб. метрів

Ознаки погіршення стану лісових насаджень виявив:

п.м. лісничого
(посада)

(підпис)

Бурмистро Д.М.
(ініціали та прізвище)

19 05 2021 року

В.О. лісничого
(лісничий (помічник лісничого))

(підпис)

Бурмистро Д.М.
(ініціали та прізвище)

19 05 2021 року

Висновок інженера відділу (сектору) охорони і захисту лісу державного лісгосподарського (лісомисливського) підприємства або представника державного спеціалізованого лісозахисного підприємства щодо необхідності здійснення лісозахисних чи інших заходів з поліпшення санітарного стану лісів за результатами огляду санітарного стану лісової ділянки: зачинено проведено ВСП

нат. В.В. Івченко
(посада)

(підпис)

Бурмистро Д.М.
(ініціали та прізвище)

01 06 2021 року

Таданівське д-во


Кіаке.

Ділянки відведеної у В.С.Р

№в. 25. вул. 3. м. 9 га.

Пом. д-во ~~Таданівський Р.м.~~

Ур. "Тадані"

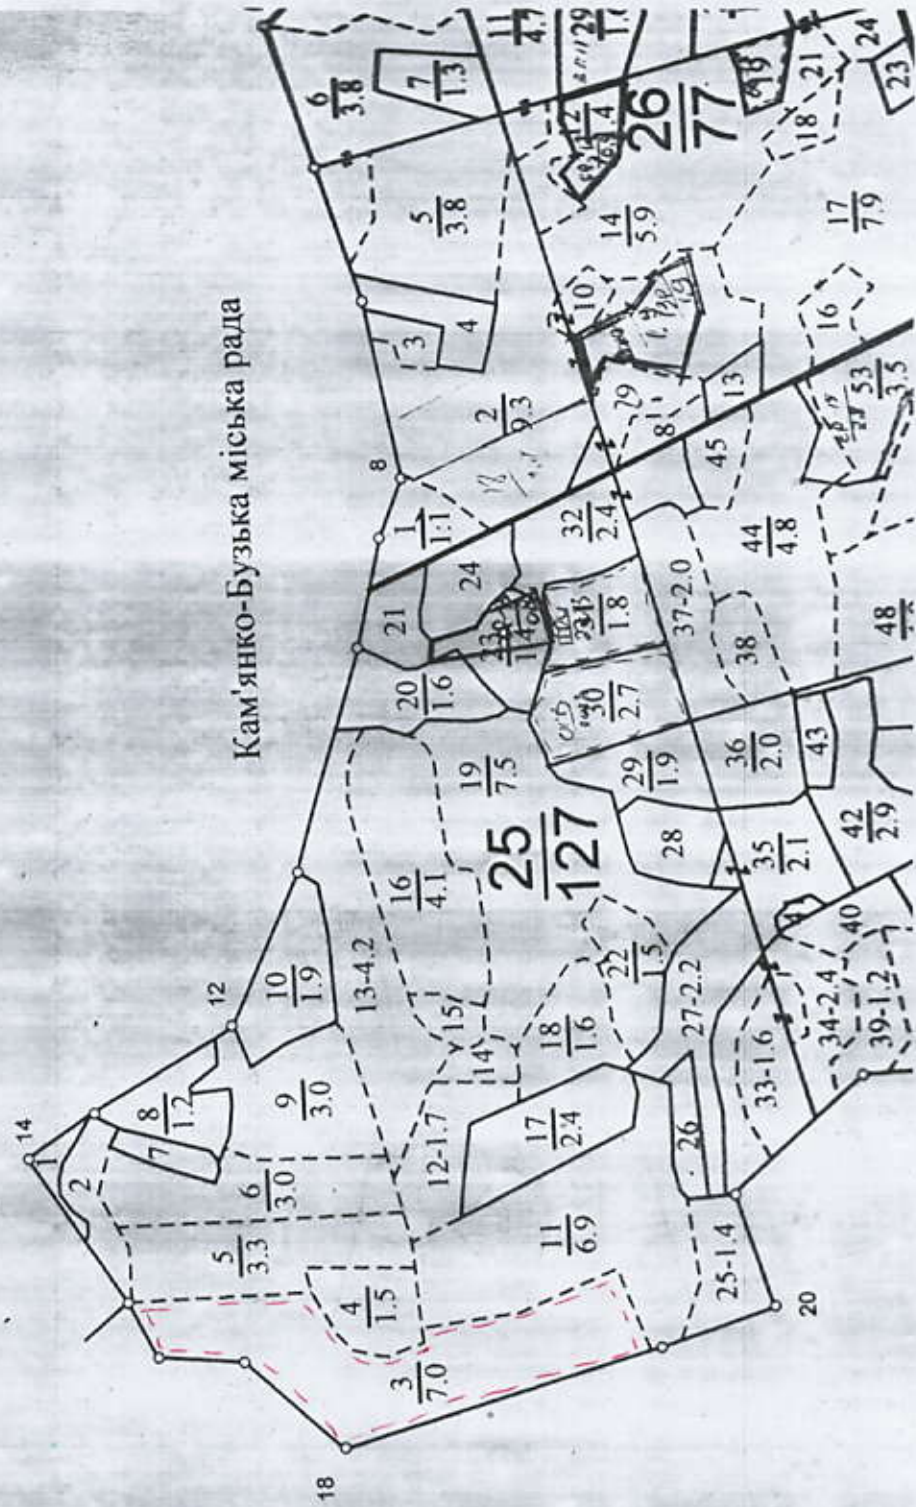

ПОВІДОМЛЕННЯ
про появу ознак погіршення санітарного стану лісових насаджень

Львівська область
(Автономна Республіка Крим, область)

ДП «Буський лісгосп»
(найменування власника лісів, постійного лісокористувача)

Лісництво Тараківське урочище _____ квартал № 5
виділ № 24 ділянка № _____ площа 2.4 гектарів

Таксаційна характеристика насадження

Склад БСЗ, ДЗ+ДП, вік 100 років, бонітет 2, середній діаметр 216 сантиметрів, середня висота 24 метрів, повнота 0.55, тип лісу БЗДС, рельєф рівнинний, експозиція _____, ґрунт _____, підріст _____, підлісок _____

Лісопатологічна характеристика насадження



Вид пошкодження насадження (лісова пожежа, буревій, сніголам, обледеніння, відмирання та всихання дерев, захаращеність, об'їдання шкідниками хвої/листя, наявність гусені, масовий літ метеликів, опадання хвої/листя, відлущення кори на стовбурах та інші ознаки, не характерні для нормального стану дерев) _____

Ступінь пошкодження, ураження: _____
(поодинокі, слабке, середнє, сильне)


Вид розподілу пошкоджених дерев: _____
(поодинокий, груповий, куртинний)


Обсяг ушкодженої деревини на 1 гектарі (окомірно) 15 куб. метрів, у тому числі сухостійної 11 куб. метрів

Ознаки погіршення стану лісових насаджень виявив:

<u>лісник</u> (посада) <u>19. 05</u> _____ <u>20. 21</u> року	 (підпис)	<u>Щербівський І. М.</u> (ініціали та прізвище)
<u>БЗ лісничого</u> (лісничий (помічник лісничого)) <u>19</u> _____ <u>05</u> _____ <u>20. 21</u> року	 (підпис)	<u>Щербівський Д. М.</u> (ініціали та прізвище)

Висновок інженера відділу (сектору) охорони і захисту лісу державного лісогосподарського (лісомисливського) підприємства або представника державного спеціалізованого лісозахисного підприємства щодо необхідності здійснення лісозахисних чи інших заходів з поліпшення санітарного стану лісів за результатами огляду санітарного стану лісової ділянки: доцільно провести вч. сан. рубку.

--	---	--

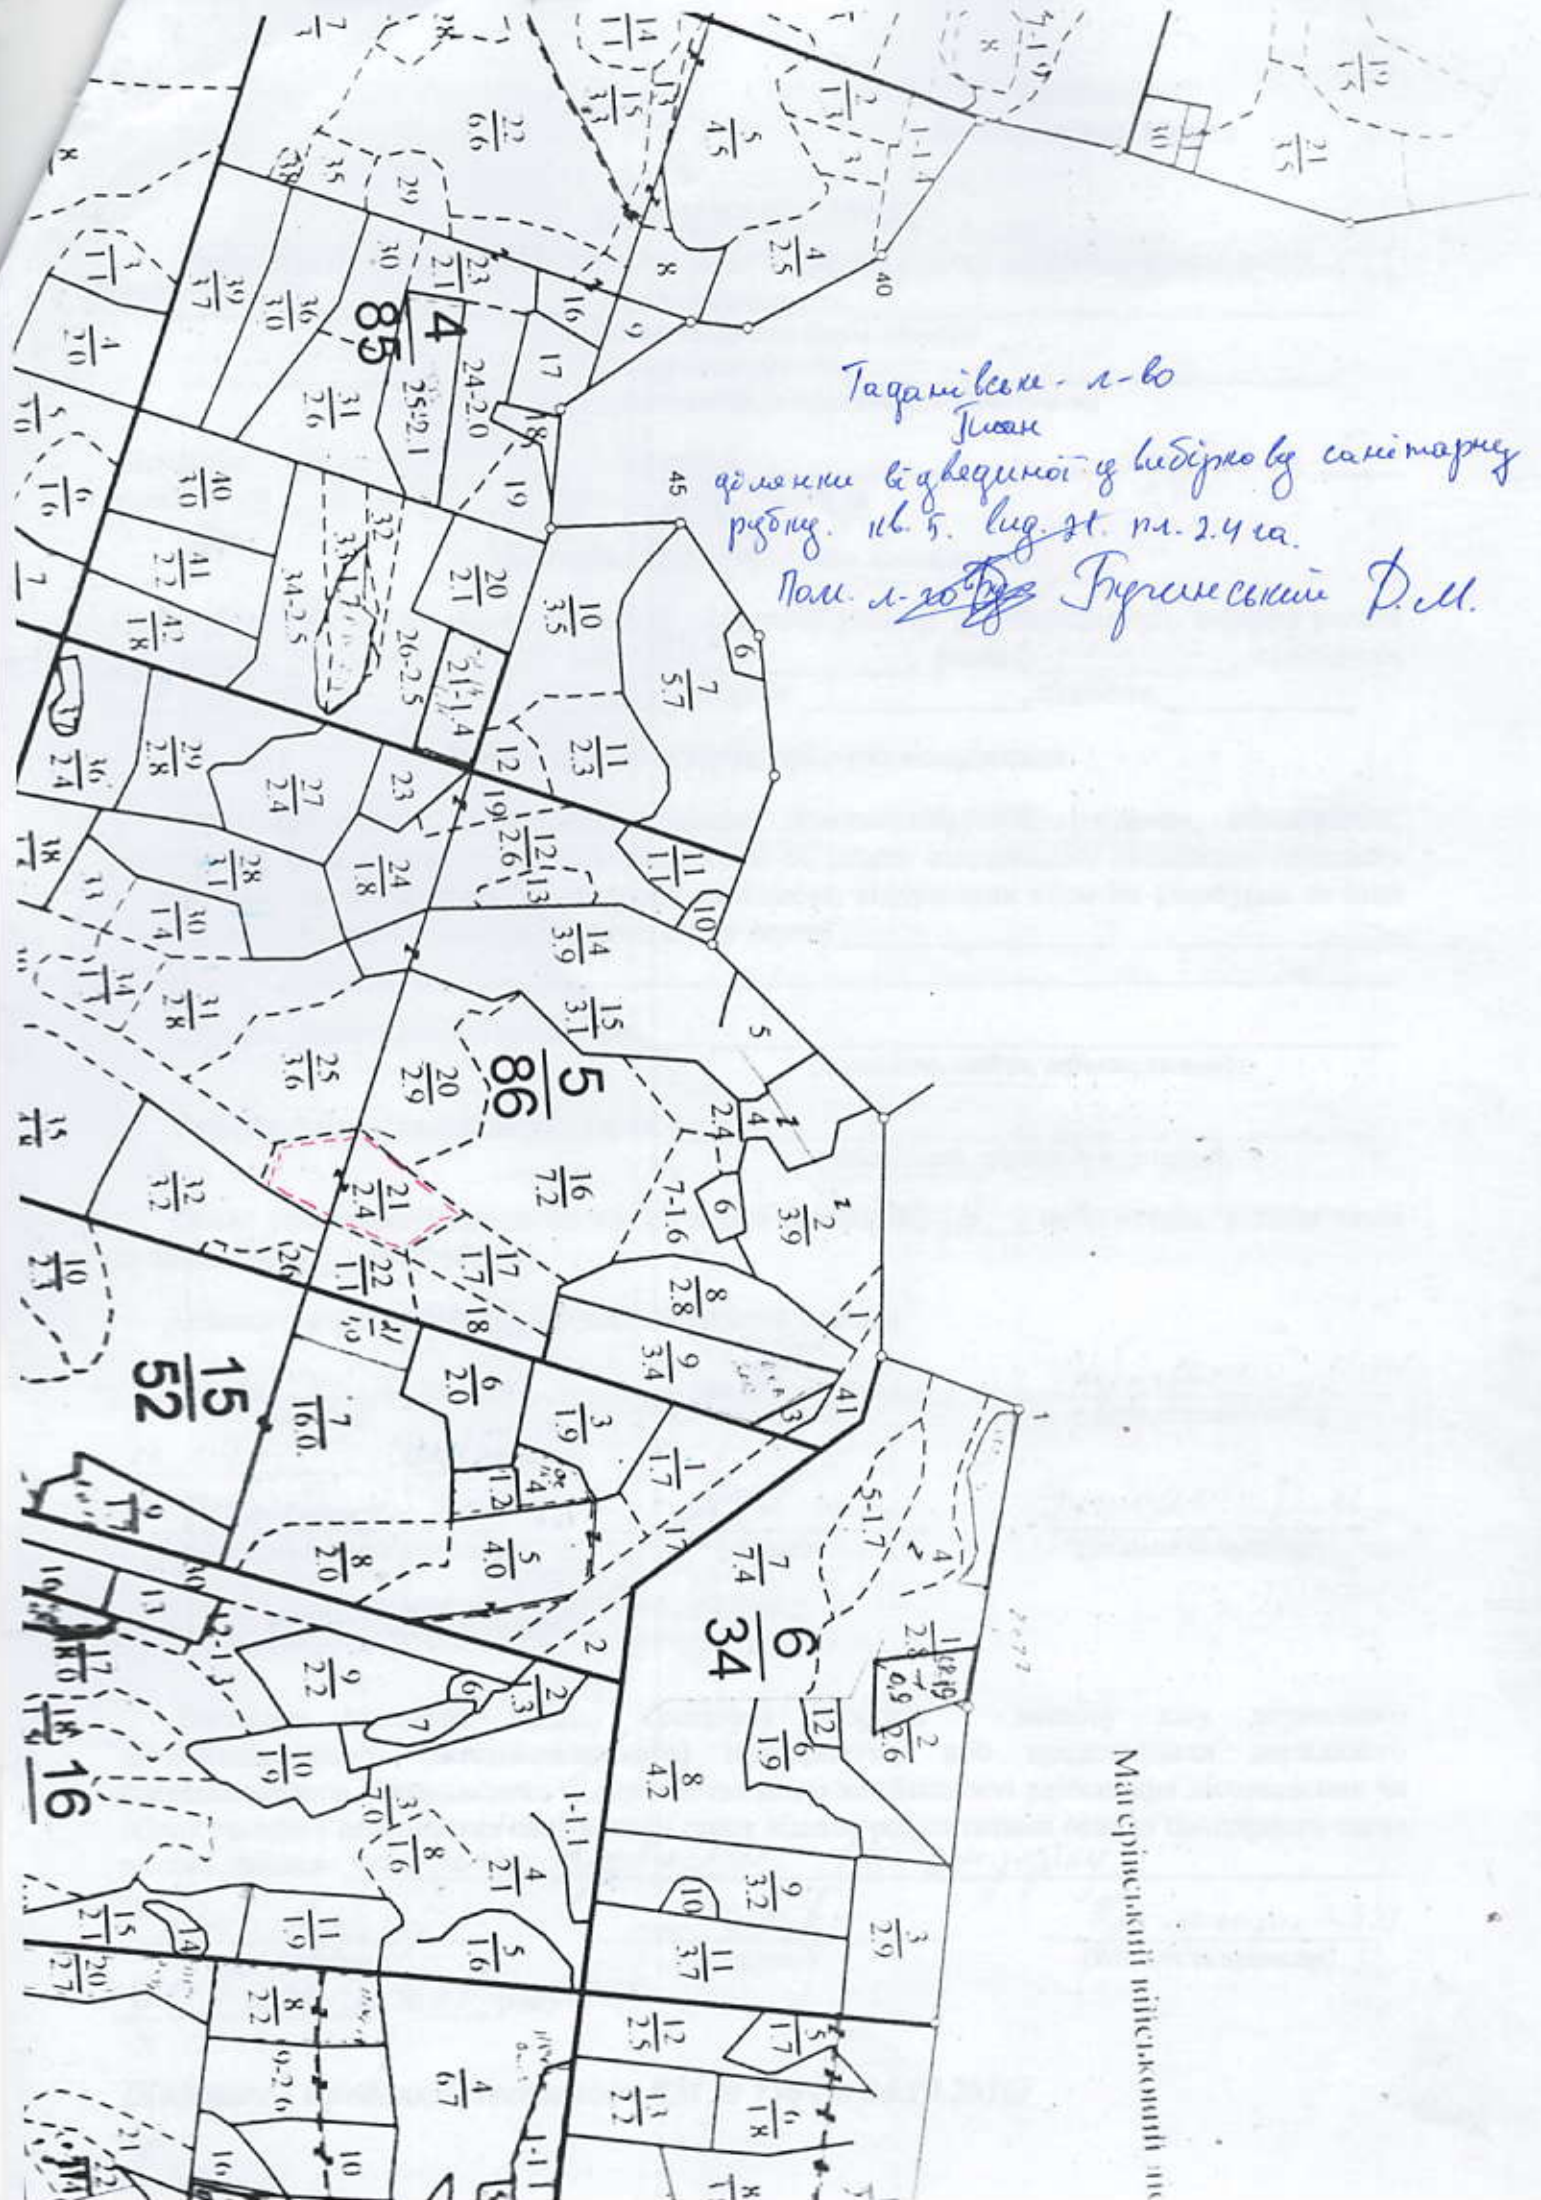

Таданівське - л-во

Пом. л-во ~~Львів~~ Бучинський Д.М.


ПОВІДОМЛЕННЯ
про появу ознак погіршення санітарного стану лісових насаджень

Львівська область
(Автономна Республіка Крим, область)
ДП «Буський лісгосп»
(найменування власника лісів, постійного лісокористувача)

Лісництво Таранівське урочище _____ квартал № 5
виділ № 16 ділянка № _____ площа 9,2 гектарів

Таксаційна характеристика насадження

Склад 10С3+БП, вік 90 років, бонітет 2, середній діаметр 40 сантиметрів, середня висота 24 метрів, повнота 0,7, тип лісу ВЗДС, рельєф рівнинний, експозиція _____, ґрунт _____, підріст _____, підлісок _____

Лісопатологічна характеристика насадження


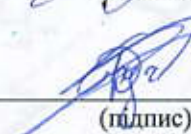
Вид пошкодження насадження (лісова пожежа, буревій, сніголам, обледеніння, відмирання та всихання дерев, захаращеність, об'їдання шкідниками хвої/листя, наявність гусені, масовий літ метеликів, опадання хвої/листя, відлущення кори на стовбурах та інші ознаки, не характерні для нормального стану дерев) _____

Ступінь пошкодження, ураження: _____
(поодинокі, слабке, середнє, сильне)


Вид розподілу пошкоджених дерев: _____
(поодинокий, груповий, куртинний)


Обсяг ушкодженої деревини на 1 гектарі (окомірно) 25 куб. метрів, у тому числі сухостійної 20 куб. метрів

Ознаки погіршення стану лісових насаджень виявив:

<u>лісник</u> (посада) <u>19 05 20 21</u> року	 (підпис)	<u>Губинський М. М.</u> (ініціали та прізвище)
<u>ВО лісничого</u> (лісничий (помічник лісничого)) <u>19 05 20 21</u> року	 (підпис)	<u>Губинський Р. М.</u> (ініціали та прізвище)

Висновок інженера відділу (сектору) охорони і захисту лісу державного лісогосподарського (лісомисливського) підприємства або представника державного спеціалізованого лісозахисного підприємства щодо необхідності здійснення лісозахисних чи інших заходів з поліпшення санітарного стану лісів за результатами огляду санітарного стану лісової ділянки: дачі льво прова стелі вер. сан. регул.
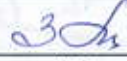
<u>нат. В. Р. Лу</u> (посада) <u>01 06 20 21</u> року	 (підпис)	<u>Кривинський З. Т.</u> (ініціали та прізвище)
---	---	--

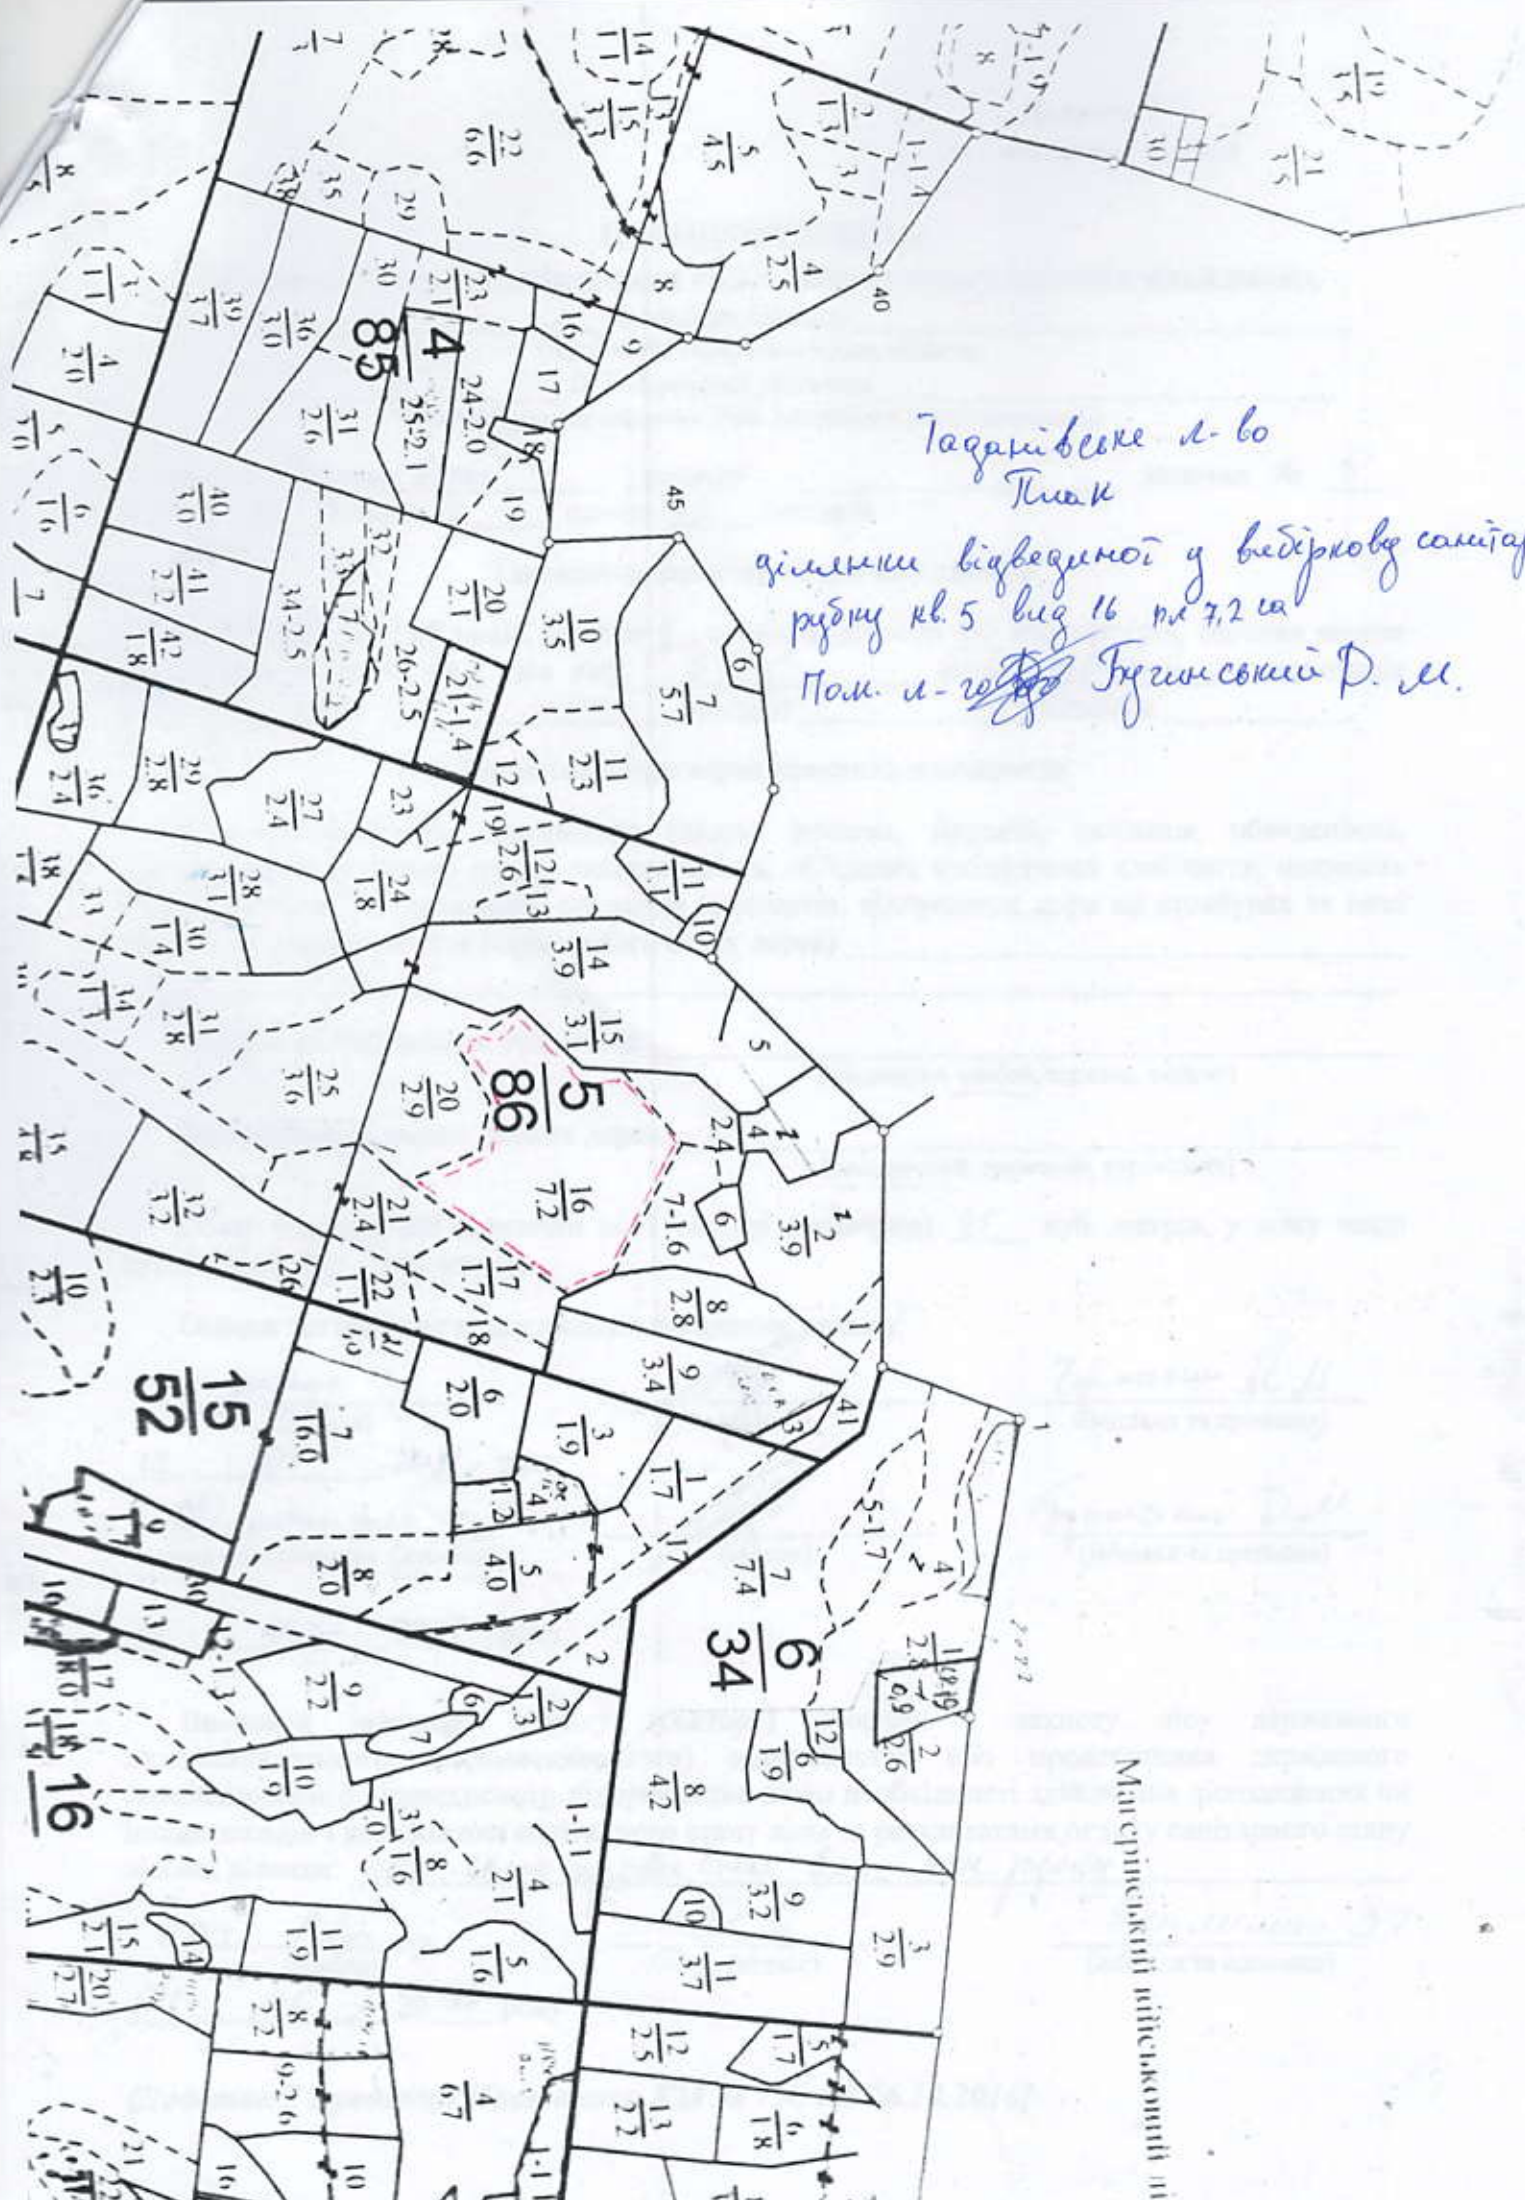

Тадмівське м-во
Тшак

ділянки відведеної у відіркову санітарну
рубку кв. 5 від 16 м² 7,2 м²
Пом. м-го ~~Тшак~~ Бугимський Р. м.


ПОВІДОМЛЕННЯ
про появу ознак погіршення санітарного стану лісових насаджень

Львівська область
(Автономна Республіка Крим, область)
ДП «Буський лісгосп»
(найменування власника лісів, постійного лісокористувача)

Лісництво Тарганівське урочище _____ квартал № 5
виділ № 2 ділянка № _____ площа 3,9 гектарів

Таксаційна характеристика насадження

Склад ЮСЗ+БП, вік 40 років, бонітет 2, середній діаметр 40 сантиметрів, середня висота 14 метрів, повнота 0,7, тип лісу ВЗДС, рельєф рівнинний, експозиція _____, ґрунт _____, підріст _____, підлісок _____

Лісопатологічна характеристика насадження

Вид пошкодження насадження (лісова пожежа, буревій, сніголам, обледеніння, відмирання та всихання дерев, захаращеність, об'їдання шкідниками хвої/листя, наявність гусені, масовий літ метеликів, опадання хвої/листя, відлущення кори на стовбурах та інші ознаки, не характерні для нормального стану дерев) _____

Ступінь пошкодження, ураження: _____
(поодинокі, слабке, середнє, сильне)

Вид розподілу пошкоджених дерев: _____
(поодинокий, груповий, куртинний)

Обсяг ушкодженої деревини на 1 гектарі (окомірно) 20 куб. метрів, у тому числі сухостійної 15 куб. метрів

Ознаки погіршення стану лісових насаджень виявив:

іскник
(посада)
19 05 2021 року

[підпис]
(підпис)

Чубинський М. М.
(ініціали та прізвище)

ВО лісничого
(лісничий (помічник лісничого))

[підпис]
(підпис)

Чубинський Д. М.
(ініціали та прізвище)

19 05 2021 року

Висновок інженера відділу (сектору) охорони і захисту лісу державного лісогосподарського (лісомисливського) підприємства або представника державного спеціалізованого лісозахисного підприємства щодо необхідності здійснення лісозахисних чи інших заходів з поліпшення санітарного стану лісів за результатами огляду санітарного стану лісової ділянки: Додатково провести вип. сан. рубки


НАЧ. ВІДДІЛУ
(посада)
01 06 2021 року

[підпис]
(підпис)

Кривинський З. Т.
(ініціали та прізвище)


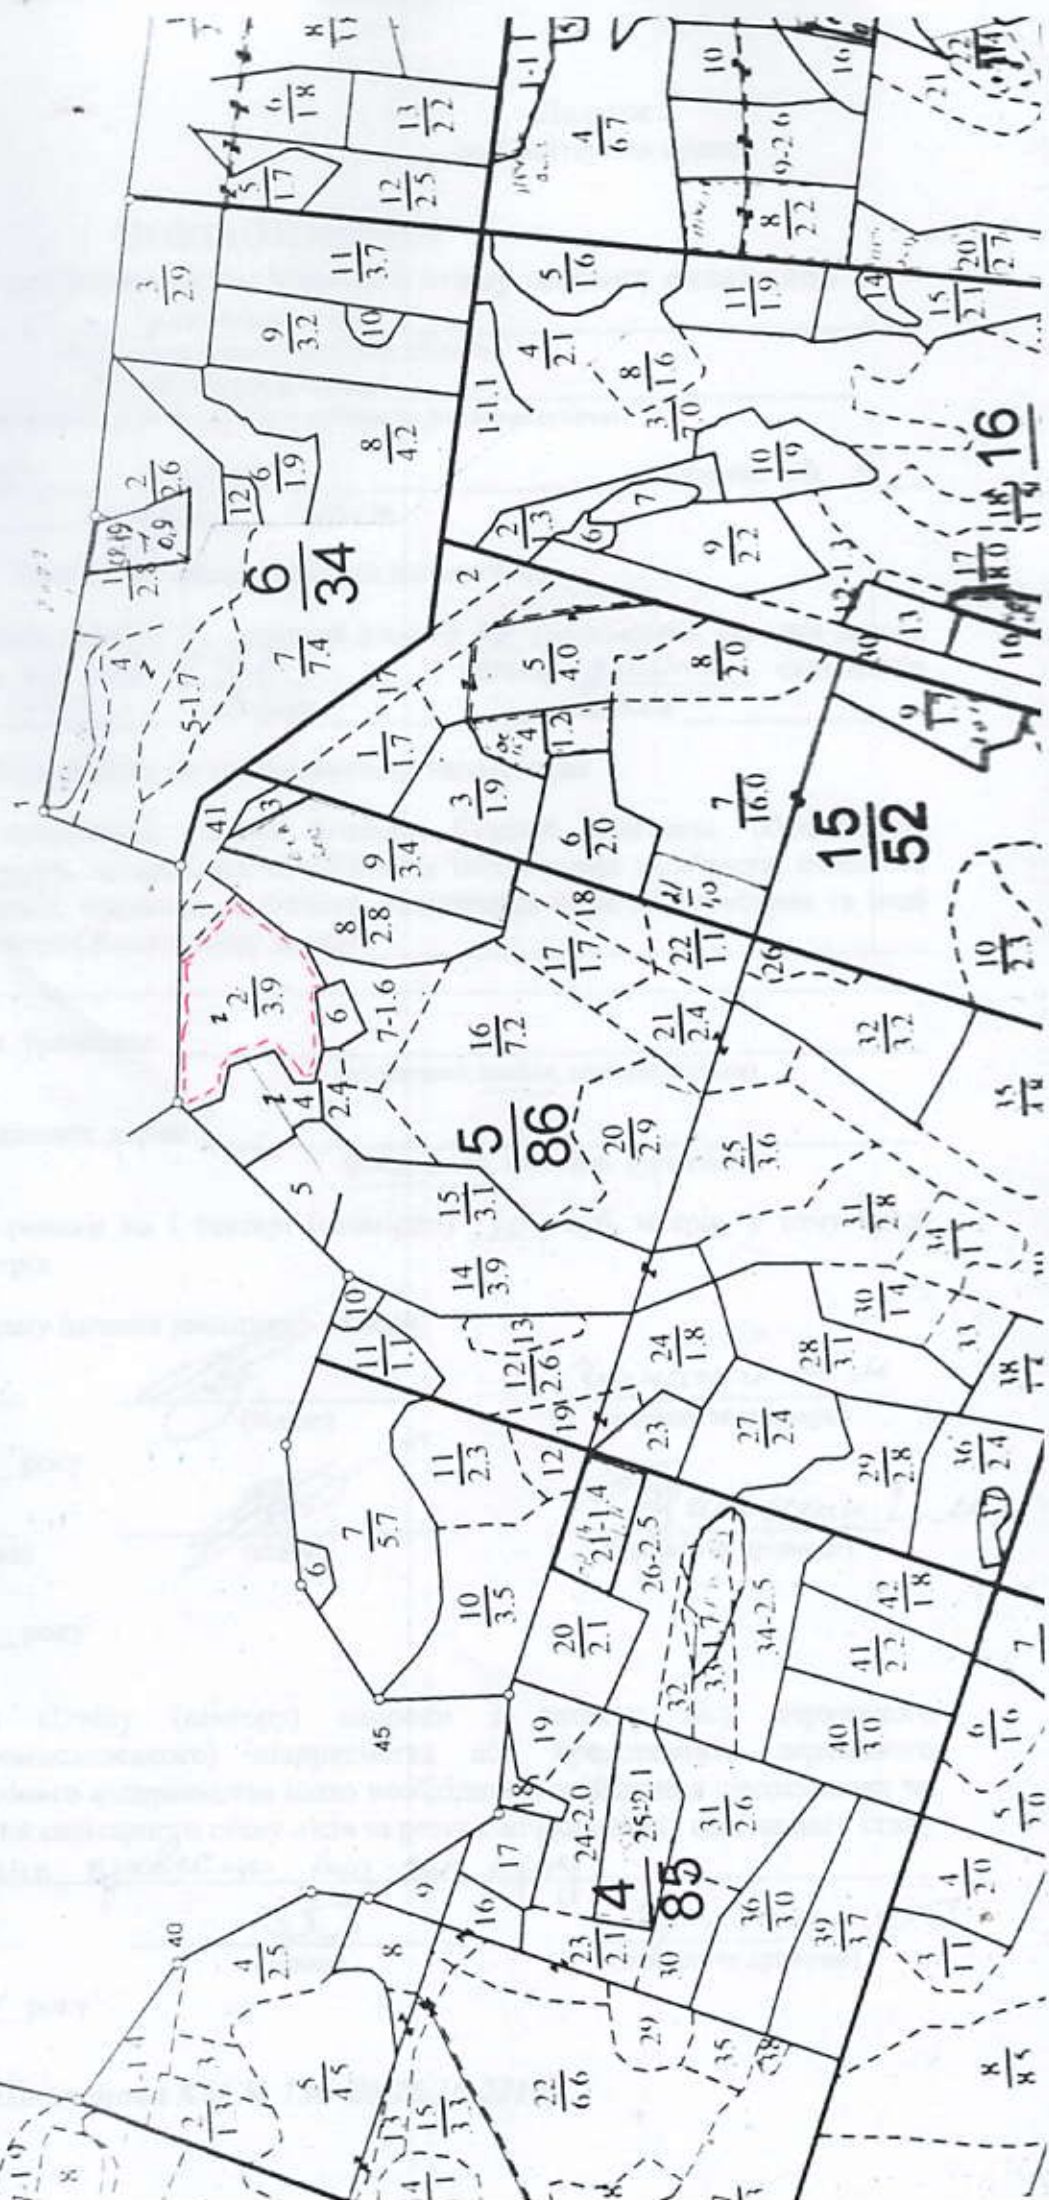

ПОВІДОМЛЕННЯ

про появу ознак погіршення санітарного стану лісових насаджень

Львівська область

(Автономна Республіка Крим, область)

ДП «Буський лісгосп»

(найменування власника лісів, постійного лісокористувача)

Лісництво Тачанівське урочище _____ квартал № 5
виділ № 20 ділянка № _____ площа 2,9 гектарів

Таксаційна характеристика насадження

Склад 10С3ФВ3, вік 100 років, бонітет 2, середній діаметр 42 сантиметрів, середня висота 24 метрів, повнота 0,6, тип лісу В3ДС, рельєф рівнинний, експозиція _____, ґрунт _____, підріст _____, підлісок _____

Лісопатологічна характеристика насадження



Вид пошкодження насадження (лісова пожежа, буревій, сніголам, обледеніння, відмирання та всихання дерев, захаращеність, об'їдання шкідниками хвої/листя, наявність гусені, масовий літ метеликів, опадання хвої/листя, відлущення кори на стовбурах та інші ознаки, не характерні для нормального стану дерев) _____

Ступінь пошкодження, ураження: _____
(поодинокі, слабке, середнє, сильне)

Вид розподілу пошкоджених дерев: _____
(поодинокий, груповий, куртинний)

Обсяг ушкодженої деревини на 1 гектарі (окомірно) 15 куб. метрів, у тому числі сухостійної 12 куб. метрів

Ознаки погіршення стану лісових насаджень виявив:

<u>лісник</u> (посада) <u>19. 05</u> <u>20 21</u> року	 (підпис)	<u>Чабанський М.М.</u> (ініціали та прізвище)
<u>ВО лісничого</u> (лісничий (помічник лісничого)) <u>19. 05</u> <u>20 21</u> року	 (підпис)	<u>Бугимський Д.М.</u> (ініціали та прізвище)

Висновок інженера відділу (сектору) охорони і захисту лісу державного лісогосподарського (лісомисливського) підприємства або представника державного спеціалізованого лісозахисного підприємства щодо необхідності здійснення лісозахисних чи інших заходів з поліпшення санітарного стану лісів за результатами огляду санітарного стану лісової ділянки: ознак погіршення стану лісу немає

<u>нач. відділу</u> (посада) <u>01 06</u> <u>20 21</u> року	 (підпис)	<u>Кривинський В.І.</u> (ініціали та прізвище)
---	---	---

Магєрєвський військовий ліс

Таданівське л-во
Лісник
ділянки виданої з видірлову
санітарну рубку кв. вид. 20
пл. 2,9
Пол. л-во *Таданівський Ліс.*

