

### ПОВІДОМЛЕННЯ

про появу ознак погіршення санітарного стану лісових насаджень

Львівська область

(Автономна Республіка Крим, область)

ДП «Буський лісгосп»

(найменування власника лісів, постійного лісокористувача)

Лісництво Тадриківське урочище \_\_\_\_\_ квартал № 41  
виділ № 13 ділянка № \_\_\_\_\_ площа 3.3 гектарів

#### Таксаційна характеристика насадження

Склад 03+03+04 вік 90 років, бонітет 5, середній діаметр 34 сантиметрів, середня висота 22 метрів, повнота 0.90, тип лісу С3ГСД, рельєф рівнинний, експозиція \_\_\_\_\_, ґрунт \_\_\_\_\_, підріст \_\_\_\_\_, підлісок \_\_\_\_\_

#### Лісопатологічна характеристика насадження

Вид пошкодження насадження (лісова пожежа, буревій, сніголам, обледеніння, відмирання та всихання дерев, захарченість, об'їдання шкідниками хвої/листя, наявність гусені, масовий літ метеликів, опадання хвої/листя, відлущення кори на стовбурах та інші ознаки, не характерні для нормального стану дерев) \_\_\_\_\_

Ступінь пошкодження, ураження: \_\_\_\_\_  
(поодинокі, слабке, середнє, сильне)

Вид розподілу пошкоджених дерев: \_\_\_\_\_  
(поодинокий, груповий, куртинний)

Обсяг ушкодженої деревини на 1 гектарі (окомірно) 12 куб. метрів, у тому числі сухостійної 8 куб. метрів


Ознаки погіршення стану лісових насаджень виявив:

<u>пос. н-10</u> (посада)	<u>[підпис]</u> (підпис)	<u>Д.М. Фурманський</u> (ініціали та прізвище)
<u>10 вересня 2021</u> року		
(лісничий (помічник лісничого))	<u>[підпис]</u> (підпис)	<u>М.М. Дюквітц</u> (ініціали та прізвище)
<u>10 вересня 2021</u> року		

Висновок інженера відділу (сектору) охорони і захисту лісу державного лісогосподарського (лісомисливського) підприємства або представника державного спеціалізованого лісозахисного підприємства щодо необхідності здійснення лісозахисних чи інших заходів з поліпшення санітарного стану лісів за результатами огляду санітарного стану лісової ділянки: доцільно провести ВСР

<u>нач. В.Ріпак</u> (посада)	<u>[підпис]</u> (підпис)	<u>Ф.М.М. 3.Т.</u> (ініціали та прізвище)
<u>01 10 2021</u> року		

План - схема  

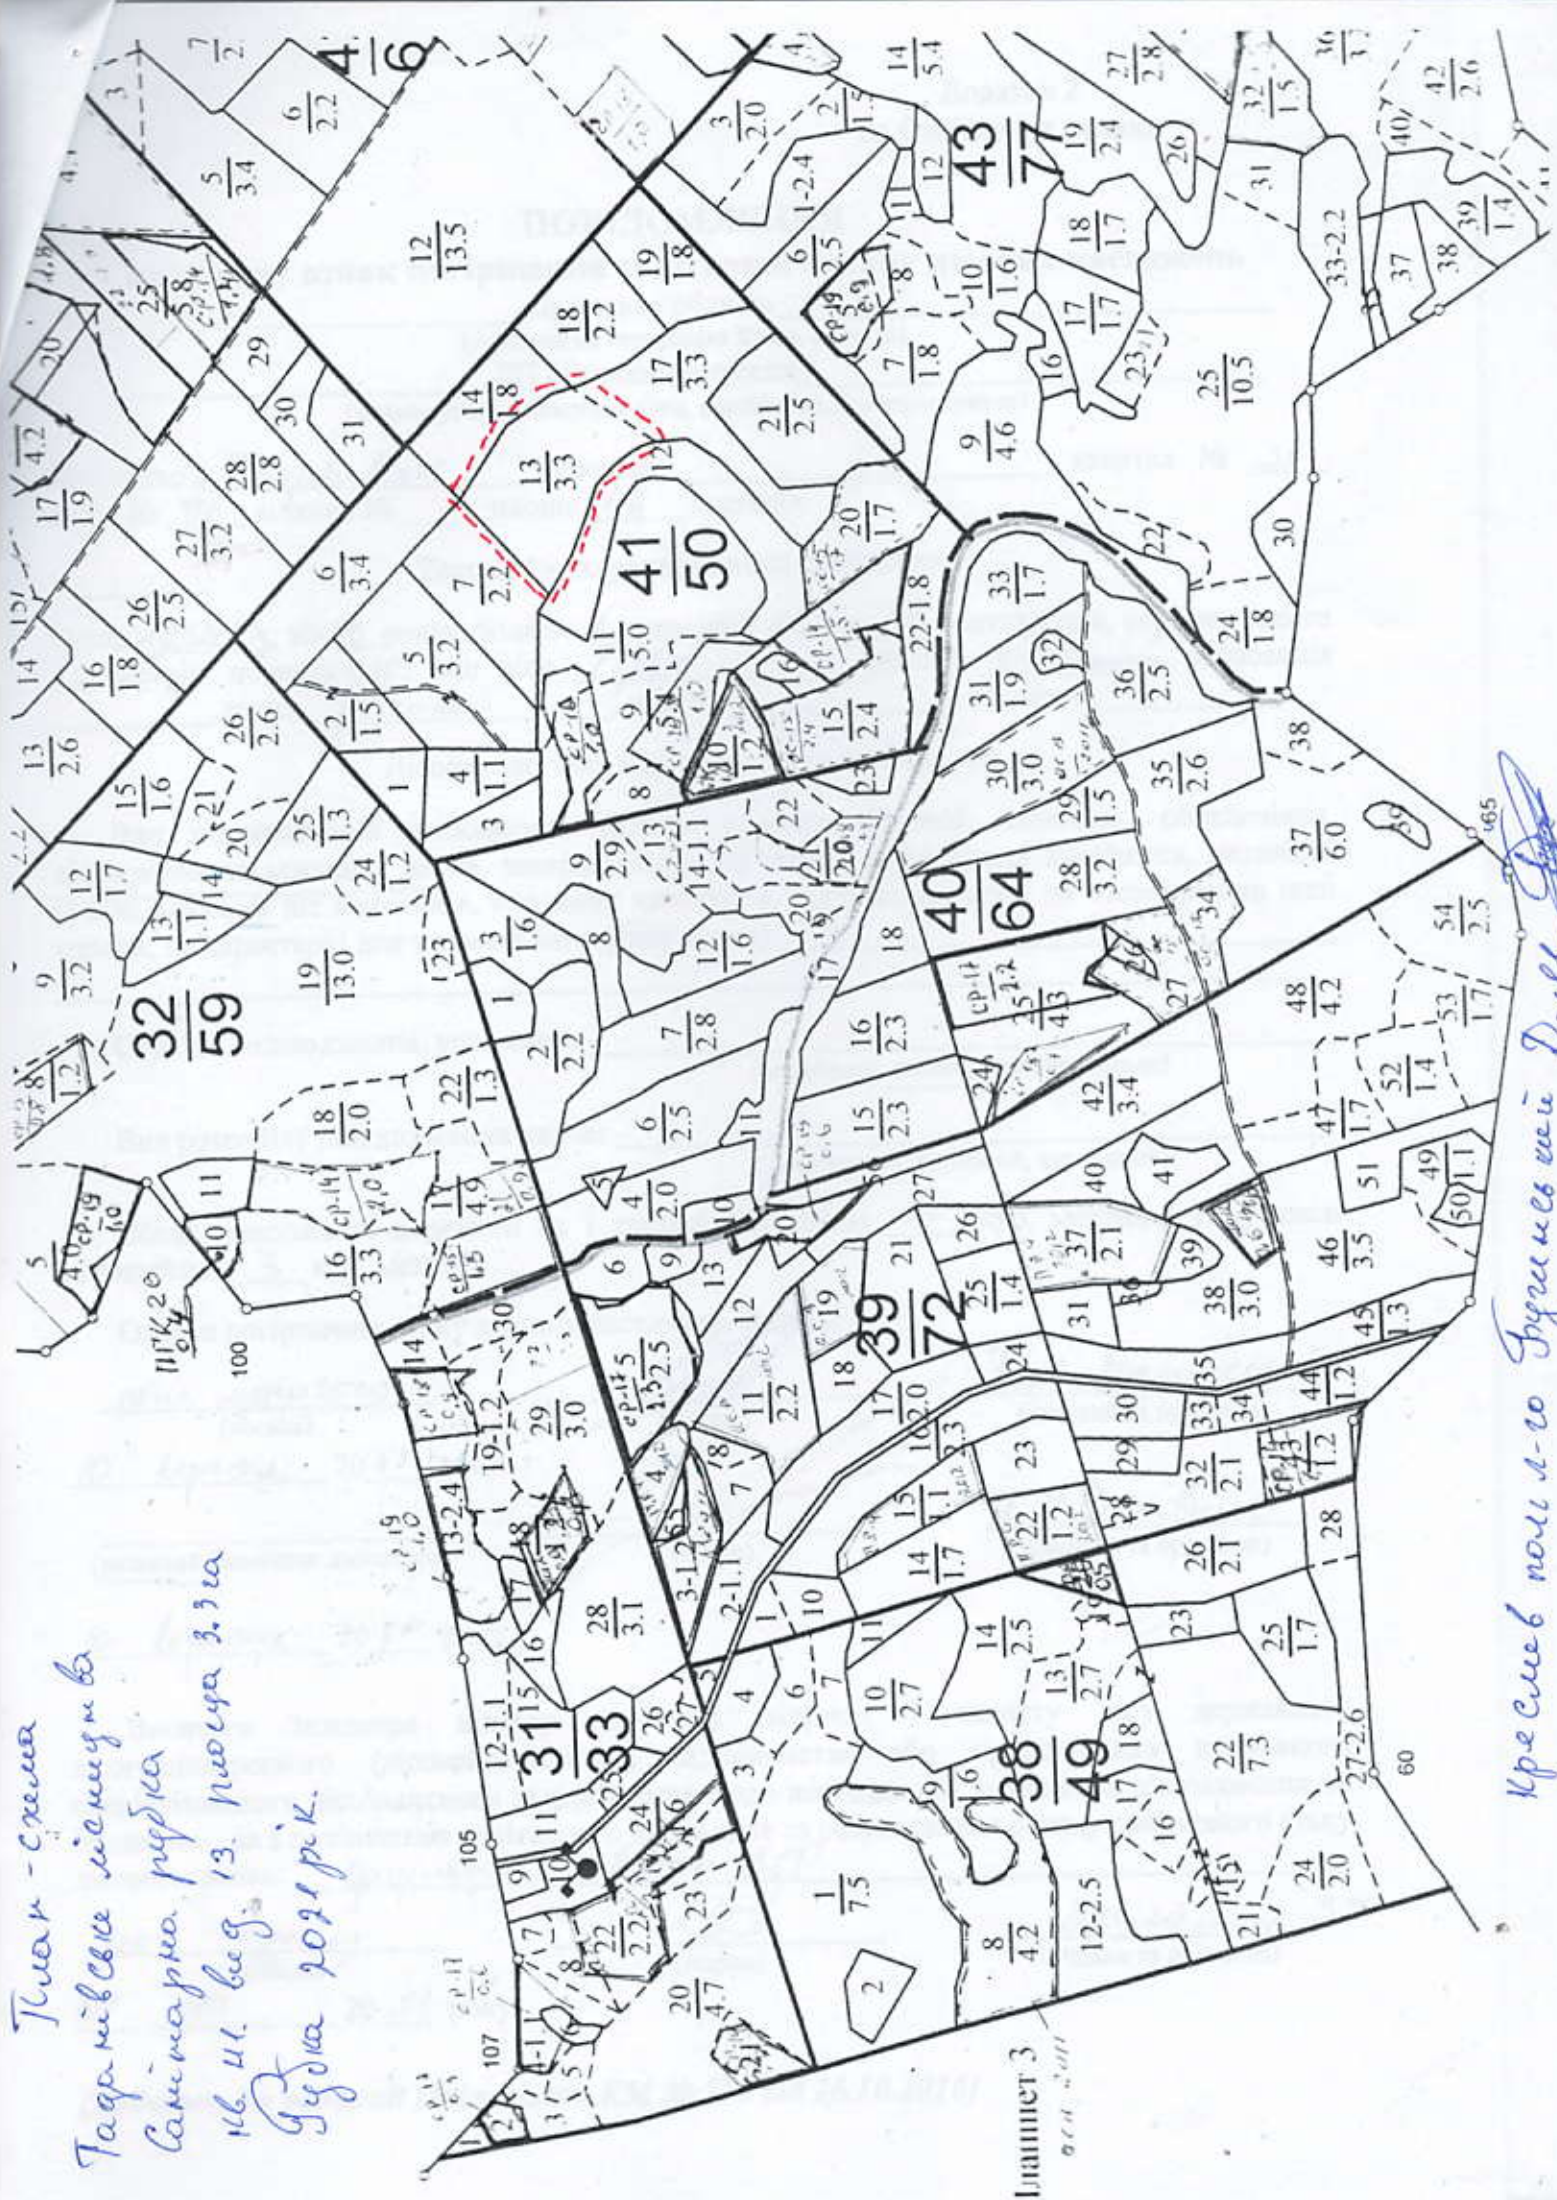


Шрифт 3  
 год 2021

## ПОВІДОМЛЕННЯ про появу ознак погіршення санітарного стану лісових насаджень

Львівська область

(Автономна Республіка Крим, область)

ДП «Буський лісгосп»

(найменування власника лісів, постійного лісокористувача)

Лісництво Тараківське урочище \_\_\_\_\_ квартал № 31  
виділ № 24 ділянка № \_\_\_\_\_ площа 4.6 гектарів

### Таксаційна характеристика насадження

Склад С3В1С0Дз, вік 80 років, бонітет 6, середній діаметр 38 сантиметрів, середня висота 26 метрів, повнота 0.60, тип лісу С3В1С0Дз, рельєф рівнинний, експозиція \_\_\_\_\_, ґрунт рівнинний, підріст \_\_\_\_\_, підлісок \_\_\_\_\_

### Лісопатологічна характеристика насадження

Вид пошкодження насадження (лісова пожежа, буревій, сніголам, обледеніння, відмирання та всихання дерев, захарашеність, об'їдання шкідниками хвої/листя, наявність гусені, масовий літ метеликів, опадання хвої/листя, відлущення кори на стовбурах та інші ознаки, не характерні для нормального стану дерев) \_\_\_\_\_

Ступінь пошкодження, ураження: \_\_\_\_\_  
(поодинокі, слабе, середнє, сильне)

Вид розподілу пошкоджених дерев: \_\_\_\_\_  
(поодинокий, груповий, куртинний)

Обсяг ушкодженої деревини на 1 гектарі (окомірно) 10 куб. метрів, у тому числі сухостійної 3 куб. метрів

Ознаки погіршення стану лісових насаджень виявив:

пом. лісного  
(посада)  
10 вересня 2020 року

\_\_\_\_\_  
(підпис)

Д.М. Бугинський  
(ініціали та прізвище)

(лісничий (помічник лісничого))

\_\_\_\_\_  
(підпис)

И.М. Дем'яненко  
(ініціали та прізвище)

10 вересня 2021 року


Висновок інженера відділу (сектору) охорони і захисту лісу державного лісогосподарського (лісомисливського) підприємства або представника державного спеціалізованого лісозахисного підприємства щодо необхідності здійснення лісозахисних чи інших заходів з поліпшення санітарного стану лісів за результатами огляду санітарного стану лісової ділянки: фактично провадити ВСП

нат. Кривий  
(посада)  
01 10 2021 року

\_\_\_\_\_  
(підпис)

Кривий З.І.  
(ініціали та прізвище)


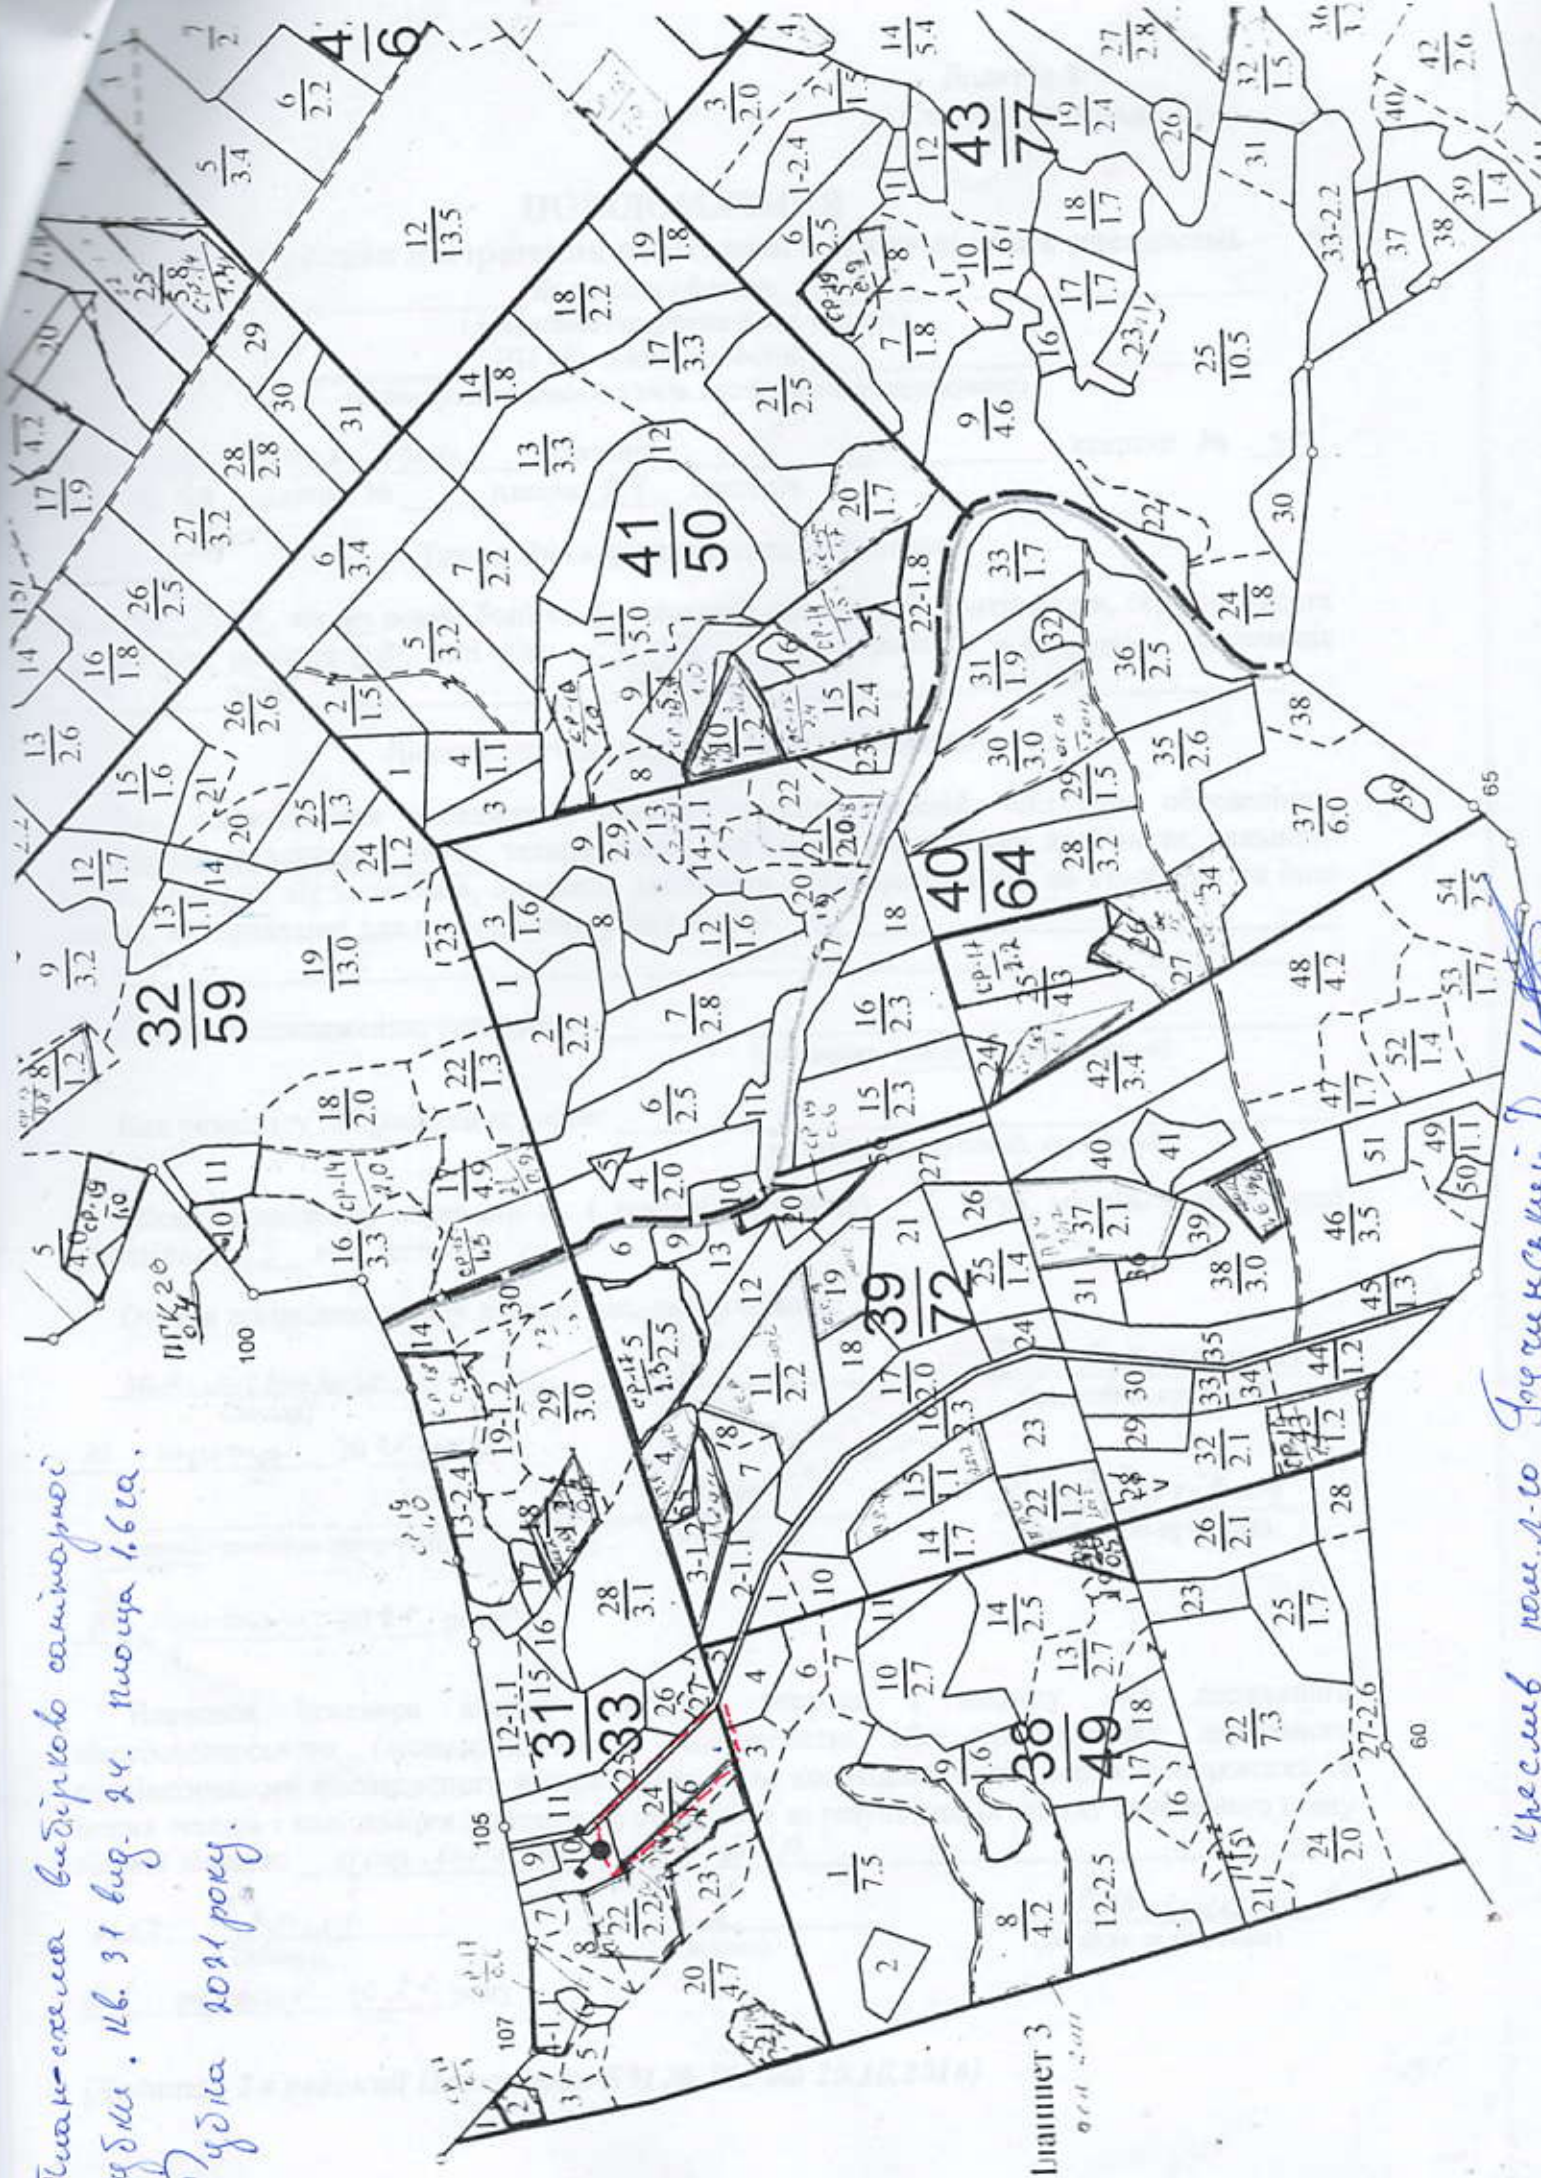

Шрифт 3  
 год 2021


## ПОВІДОМЛЕННЯ про появу ознак погіршення санітарного стану лісових насаджень

Львівська область  
(Автономна Республіка Крим, область)  
ДП «Буський лісгосп»  
(найменування власника лісів, постійного лісокористувача)

Лісництво Тарамівське урочище \_\_\_\_\_ квартал № 33  
відділ № 32 ділянка № \_\_\_\_\_ площа 2.1 гектарів

### Таксаційна характеристика насадження

Склад Д3П5+ОК, вік 80 років, бонітет 5, середній діаметр 28 сантиметрів, середня висота 22 метрів, повнота 0.60, тип лісу СЗГЕД, рельєф рівнинний, експозиція \_\_\_\_\_, ґрунт \_\_\_\_\_, підріст \_\_\_\_\_, підлісок \_\_\_\_\_

### Лісопатологічна характеристика насадження

Вид пошкодження насадження (лісова пожежа, буревій, сніголам, обледеніння, відмирання та всихання дерев, захаращеність, об'їдання шкідниками хвої/листя, наявність гусені, масовий літ метеликів, опадання хвої/листя, відлущення кори на стовбурах та інші ознаки, не характерні для нормального стану дерев) \_\_\_\_\_

Ступінь пошкодження, ураження: \_\_\_\_\_  
(поодинокі, слабке, середнє, сильне)

Вид розподілу пошкоджених дерев: \_\_\_\_\_  
(поодинокий, груповий, куртинний)

Обсяг ушкодженої деревини на 1 гектарі (окомірно) 18 куб. метрів, у тому числі сухостійної 3 куб. метрів

Ознаки погіршення стану лісових насаджень виявив:

пом. лісного  
(посада)

(підпис)

Д.М. Бугимський  
(ініціали та прізвище)

10 Вересня 2021 року

(лісничий (помічник лісничого))

(підпис)

В.М. Демків  
(ініціали та прізвище)

10 Вересня 2021 року

Висновок інженера відділу (сектору) охорони і захисту лісу державного лісогосподарського (лісомисливського) підприємства або представника державного спеціалізованого лісозахисного підприємства щодо необхідності здійснення лісозахисних чи інших заходів з поліпшення санітарного стану лісів за результатами огляду санітарного стану лісової ділянки: доцільно провести ВЕР

кас. Гурман  
(посада)

(підпис)

Гурман 3.У  
(ініціали та прізвище)

01 жовтня 2021 року

План - схема  



 Шанкет 3

## ПОВІДОМЛЕННЯ про появу ознак погіршення санітарного стану лісових насаджень

Львівська область  
(Автономна Республіка Крим, область)  
ДП «Буський лісгосп»  
(найменування власника лісів, постійного лісокористувача)

Лісництво Тараківське урочище \_\_\_\_\_ квартал № 50  
виділ № 55 ділянка № \_\_\_\_\_ площа 8,0 гектарів

### Таксаційна характеристика насадження

Склад 10D3+V3, вік 90 років, бонітет 6, середній діаметр 32 сантиметрів, середня висота 22 метрів, повнота 8,50, тип лісу СЗГСД, рельєф рівнинний, експозиція \_\_\_\_\_, ґрунт \_\_\_\_\_, підріст \_\_\_\_\_, підлісок \_\_\_\_\_

### Лісопатологічна характеристика насадження

Вид пошкодження насадження (лісова пожежа, буревій, сніголам, обледеніння, відмирання та всихання дерев, захарашеність, об'їдання шкідниками хвої/листя, наявність гусені, масовий літ метеликів, опадання хвої/листя, відлущення кори на стовбурах та інші ознаки, не характерні для нормального стану дерев) \_\_\_\_\_

Ступінь пошкодження, ураження: \_\_\_\_\_ (поодинокі, слабке, середнє, сильне)

Вид розподілу пошкоджених дерев: \_\_\_\_\_ (поодинокий, груповий, куртинний)

Обсяг ушкодженої деревини на 1 гектарі (окомірно) 15 куб. метрів, у тому числі сухостійної 6 куб. метрів

Ознаки погіршення стану лісових насаджень виявив:

п.м.п. 20  
(посада)  
10 вересня 2021 року

(лісничий (помічник лісничого))

10 вересня 2021 року

(підпис)

(підпис)

В.М. Бугаківський  
(ініціали та прізвище)

В.М. Денішев  
(ініціали та прізвище)

Висновок інженера відділу (сектору) охорони і захисту лісу державного лісогосподарського (лісомисливського) підприємства або представника державного спеціалізованого лісозахисного підприємства щодо необхідності здійснення лісозахисних чи інших заходів з поліпшення санітарного стану лісів за результатами огляду санітарного стану лісової ділянки: доцільно провести ВР

начальник ВР  
(посада)

01 10 2021 року

(підпис)

Кривий З.Т.  
(ініціали та прізвище)


План - схема



кв. 50-вид 55. площ 8.000

Рудка 2019р.

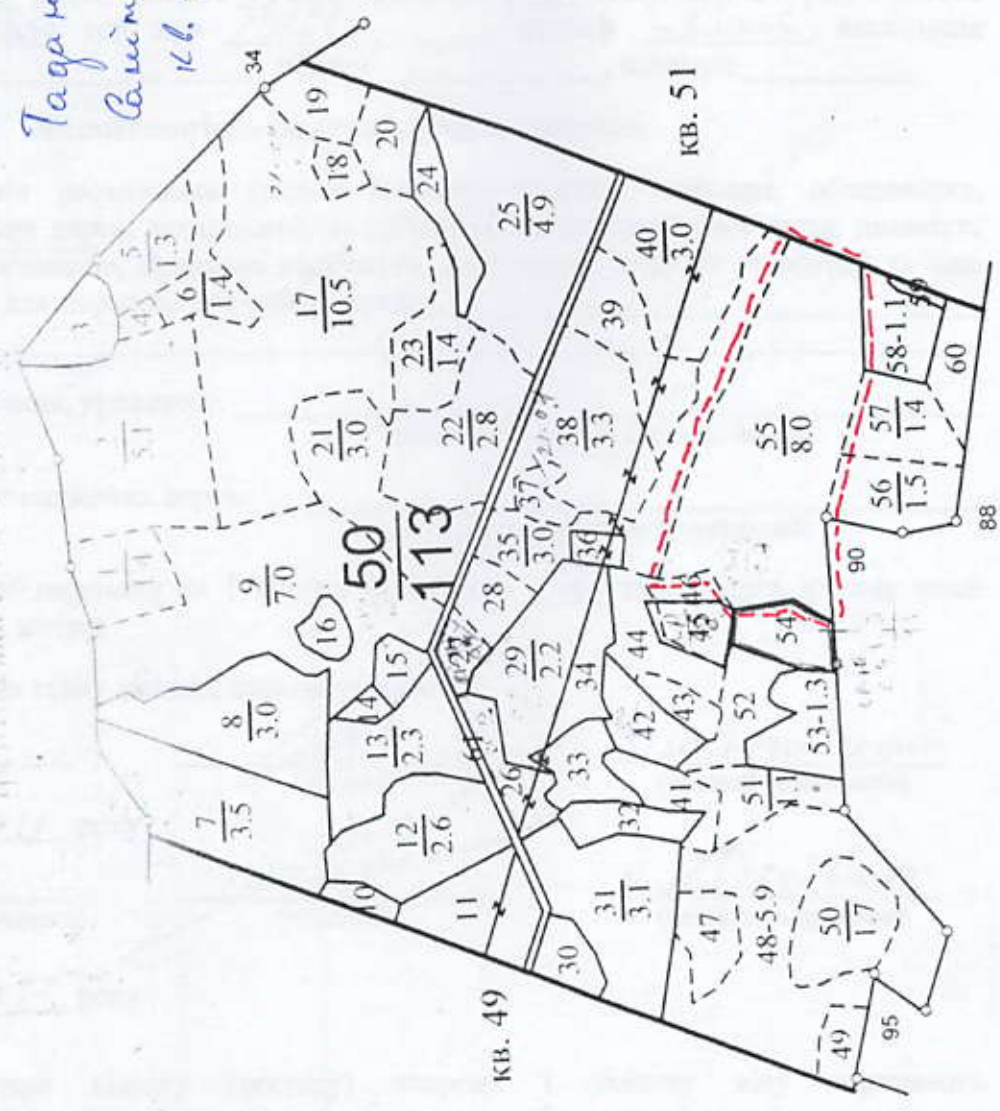


Кресав поле к-го Тарнаївський Д.М. [Signature]



**ПОВІДОМЛЕННЯ**  
**про появу ознак погіршення санітарного стану лісових насаджень**

Львівська область  
(Автономна Республіка Крим, область)  
ДП «Буський лісгосп»  
(найменування власника лісів, постійного лісокористувача)

Лісництво Річківське урочище \_\_\_\_\_ квартал № 59  
виділ № 13 ділянка № 9 площа 0,5 гектарів

Таксаційна характеристика насадження

Склад 100% + D3, вік 80 років, бонітет 1А, середній діаметр 36 сантиметрів, середня висота 28 метрів, повнота 060, тип лісу СЗРДС, рельєф рівнинний, експозиція \_\_\_\_\_, ґрунт \_\_\_\_\_, підріст \_\_\_\_\_, підлісок \_\_\_\_\_

Лісопатологічна характеристика насадження

Вид пошкодження насадження (лісова пожежа, буревій, сніголам, обледеніння, відмирання та всихання дерев, захаращеність, об'їдання шкідниками хвої/листя, наявність гусені, масовий літ метеликів, опадання хвої/листя, відлущення кори на стовбурах та інші ознаки, не характерні для нормального стану дерев) \_\_\_\_\_

Ступінь пошкодження, ураження: \_\_\_\_\_  
(поодинокі, слабке, середнє, сильне)

Вид розподілу пошкоджених дерев: \_\_\_\_\_  
(поодинокий, груповий, куртинний)

Обсяг ушкодженої деревини на 1 гектарі (окомірно) 10 куб. метрів, у тому числі сухостійної 7 куб. метрів

Ознаки погіршення стану лісових насаджень виявив:

лісник \_\_\_\_\_ [підпис] \_\_\_\_\_ Лисовець С.В.  
(посада) (підпис) (ініціали та прізвище)  
08 09 2021 року

лісничий \_\_\_\_\_ [підпис] \_\_\_\_\_ Дуган В.В.  
(лісничий (помічник лісничого)) (підпис) (ініціали та прізвище)  
08 09 2021 року

Висновок інженера відділу (сектору) охорони і захисту лісу державного лісгосподарського (лісомисливського) підприємства або представника державного спеціалізованого лісозахисного підприємства щодо необхідності здійснення лісозахисних чи інших заходів з поліпшення санітарного стану лісів за результатами огляду санітарного стану лісової ділянки: доцільно провести ВСР

начальник відділу \_\_\_\_\_ [підпис] \_\_\_\_\_ Кр. Лещини З.Т.  
(посада) (підпис) (ініціали та прізвище)  
01 10 2021 року


# ПЛАН-СХЕМА

Буський, Полоничне, \_\_\_\_\_

кв. 59, вид. 13.9, пл. 0,5 га, , дата зйомки: 8.9.2021р.

Вид користування: Суцільна рубка , рік заходу 2021р.

Масштаб: 1:10000

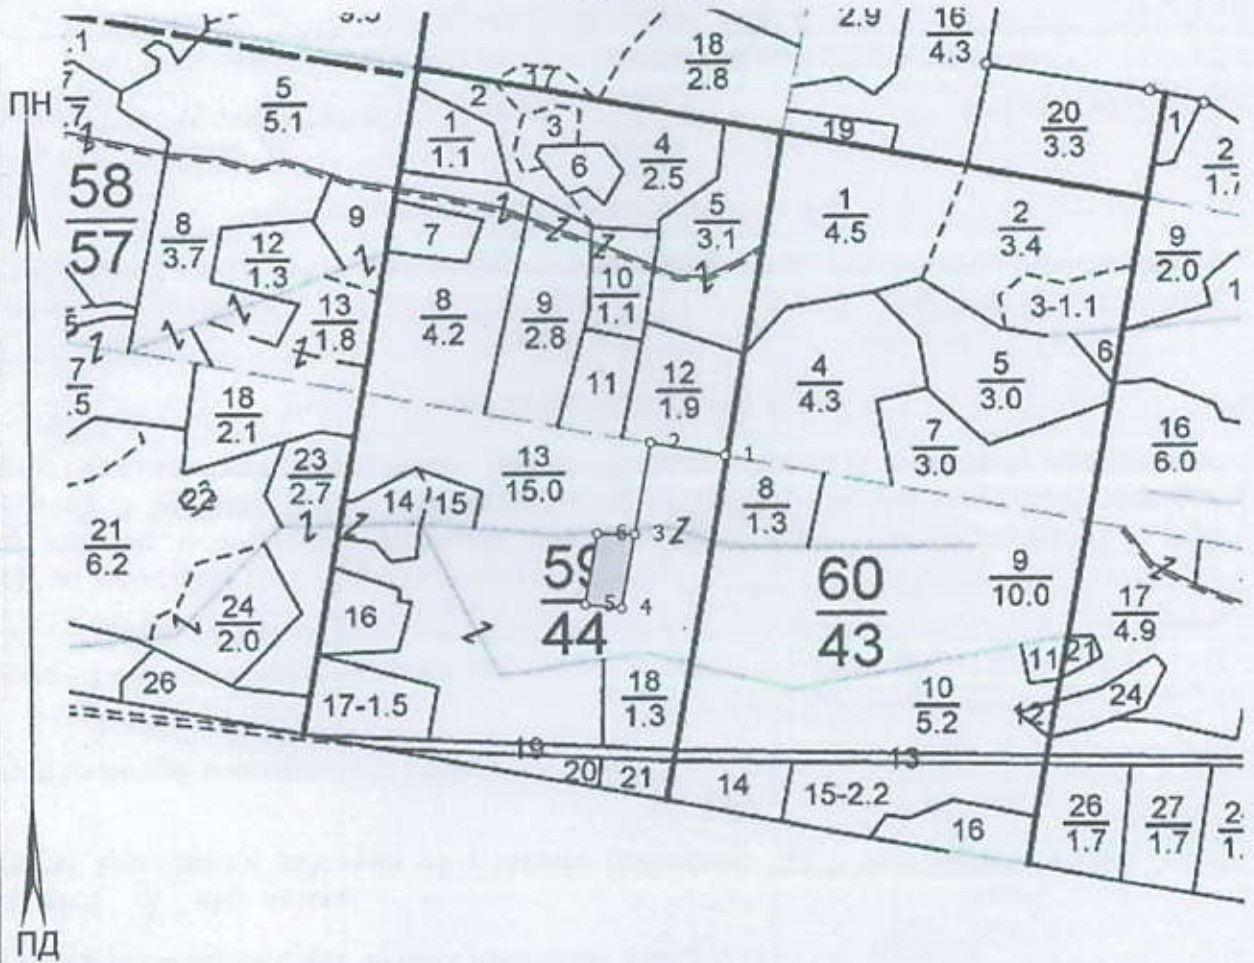

в лісництво

№	Лінія	Тип	Азимут	Нахил	Промір,м	П-ція,м
1	1 - 2	прв	275°	0	100	100
2	2 - 3	прв	185°	0	124	124
3	3 - 4	вид	185°	0	100	100
4	4 - 5	вид	270°	0	48	48
5	5 - 6	вид	5°	0	95	95
6	6 - 3	вид	87°	0	50	50

**ПОВІДОМЛЕННЯ**  
**про появу ознак погіршення санітарного стану лісових насаджень**

Львівська область  
(Автономна Республіка Крим, область)  
ДП «Буський лісгосп»  
(найменування власника лісів, постійного лісокористувача)

Лісництво Полоничне урочище \_\_\_\_\_ квартал № 6  
виділ № 2 ділянка № \_\_\_\_\_ площа 4,1 гектарів

Таксаційна характеристика насадження

Склад 100% D<sub>3</sub>+D<sub>2</sub>, вік 54 років, бонітет 1А, середній діаметр 28 сантиметрів, середня висота 24 метрів, повнота 0,70, тип лісу СЗГДС, рельєф рівнинний, експозиція \_\_\_\_\_, ґрунт \_\_\_\_\_, підріст \_\_\_\_\_, підлісок \_\_\_\_\_

Лісопатологічна характеристика насадження

Вид пошкодження насадження (лісова пожежа, буревій, сніголам, обледеніння, відмирання та всихання дерев, захаращеність, об'їдання шкідниками хвої/листя, наявність гусені, масовий літ метеликів, опадання хвої/листя, відлущення кори на стовбурах та інші ознаки, не характерні для нормального стану дерев) \_\_\_\_\_

Ступінь пошкодження, ураження: \_\_\_\_\_  
(поодинокі, слабке, середнє, сильне)

Вид розподілу пошкоджених дерев: \_\_\_\_\_  
(поодинокий, груповий, куртинний)

Обсяг ушкодженої деревини на 1 гектарі (окомірно) 18 куб. метрів, у тому числі сухостійної 9 куб. метрів

Ознаки погіршення стану лісових насаджень виявив:

В.О. Лісничий  
(посада)

[Підпис]  
(підпис)

Дуган В.В.  
(ініціали та прізвище)

08 09 2021 року

Лісничий  
(лісничий (помічник лісничого))

[Підпис]  
(підпис)

Дуган В.В.  
(ініціали та прізвище)

08 09 2021 року

Висновок інженера відділу (сектору) охорони і захисту лісу державного лісогосподарського (лісомисливського) підприємства або представника державного спеціалізованого лісозахисного підприємства щодо необхідності здійснення лісозахисних чи інших заходів з поліпшення санітарного стану лісів за результатами огляду санітарного стану лісової ділянки: Фактично провести ВСР

начальник В.В. [Підпис]  
(посада)

[Підпис]  
(підпис)

(ініціали та прізвище)

01 10 2021 року

Положине лісництво план схема Бузьке лг  
26/2 - 4,1 га вид користування видірава селітарна рубка  
ріс заходу 2021. масштаб 1:10 000

область

Бузький район

# ПЛАНШЕТ № 2

ЛІСОВИ ОРЯДУВАННЯ 2010 р.




Ур.  
"Положине"

Незнанівська  
сілська рада

Незнанівська  
сілська рада

Пом. лісничого: В. Черныш'юк  
*[Signature]*

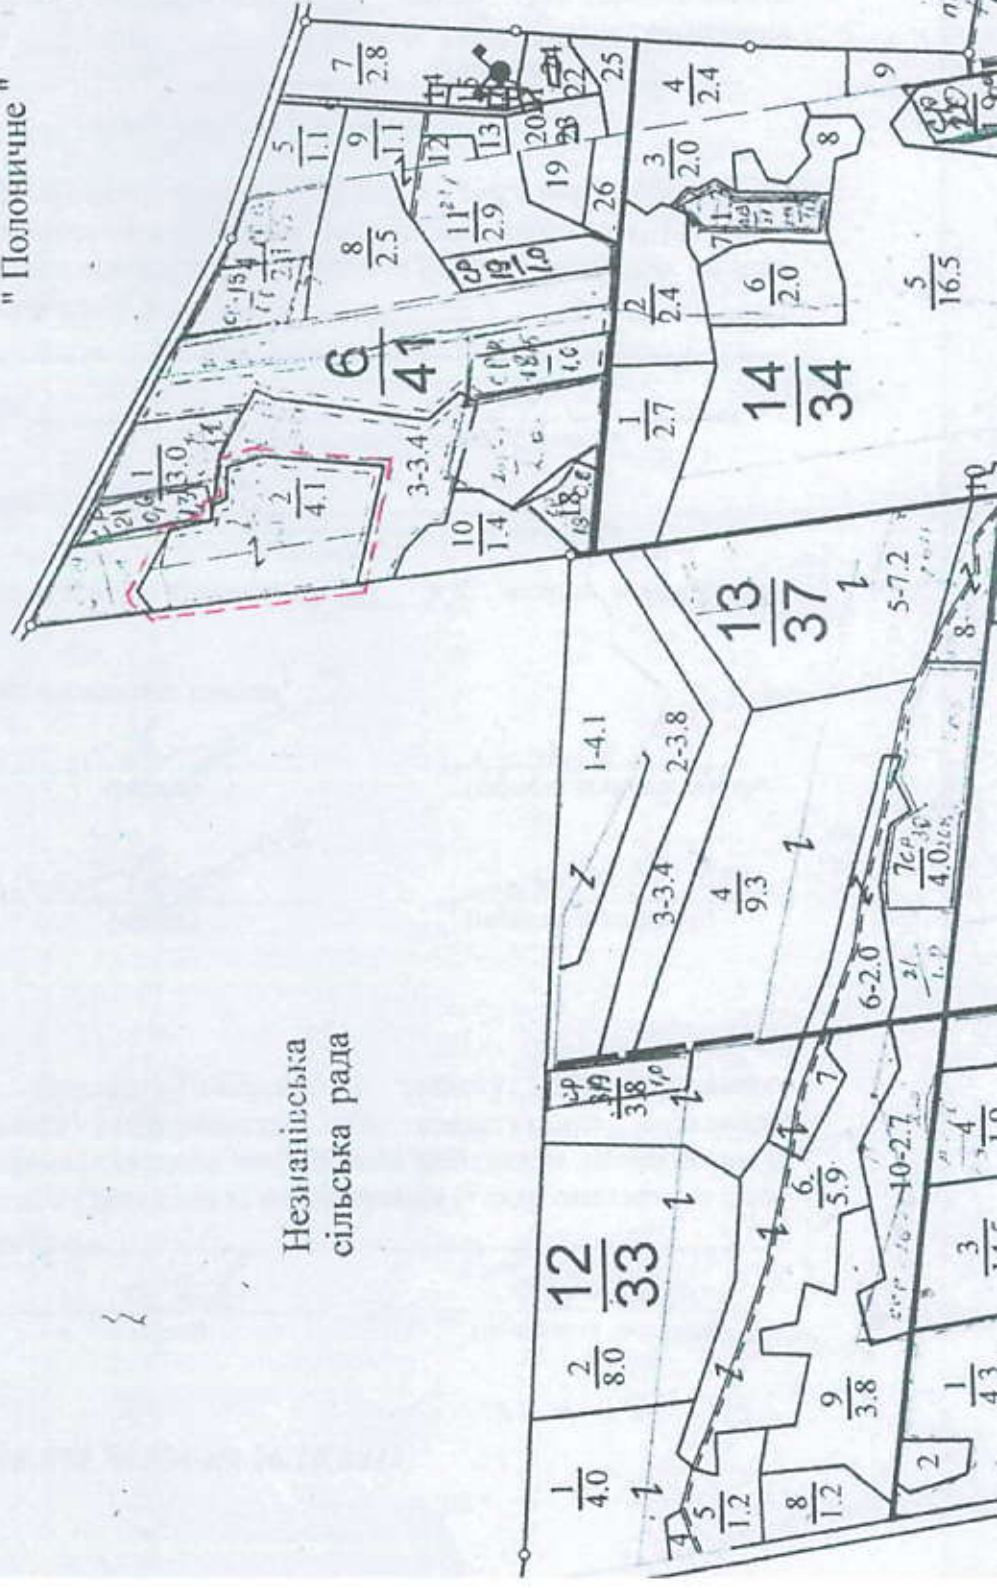

**ПОВІДОМЛЕННЯ**  
**про появу ознак погіршення санітарного стану лісових насаджень**

Львівська область  
(Автономна Республіка Крим, область)  
ДП «Буський лісгосп»  
(найменування власника лісів, постійного лісокористувача)

Лісництво Полонинне урочище \_\_\_\_\_ квартал № 49  
виділ № 3 ділянка № 1 площа 20 гектарів

**Таксаційна характеристика насадження**

Склад Тс, Ів, Іс, Іа, вік 60 років, бонітет 1А, середній діаметр 28 сантиметрів, середня висота 24 метрів, повнота 0,50, тип лісу ВЗДС, рельєф рівнинний, експозиція \_\_\_\_\_, ґрунт \_\_\_\_\_, підріст \_\_\_\_\_, підлісок \_\_\_\_\_

**Лісопатологічна характеристика насадження**

Вид пошкодження насадження (лісова пожежа, буревій, сніголам, обледеніння, відмирання та всихання дерев, захаращеність, об'їдання шкідниками хвої/листя, наявність гусені, масовий літ метеликів, опадання хвої/листя, відлущення кори на стовбурах та інші ознаки, не характерні для нормального стану дерев) \_\_\_\_\_

Ступінь пошкодження, ураження: \_\_\_\_\_  
(поодинокі, слабке, середнє, сильне)

Вид розподілу пошкоджених дерев: \_\_\_\_\_  
(поодинокий, груповий, куртинний)

Обсяг ушкодженої деревини на 1 гектарі (окомірно) 19 куб. метрів, у тому числі сухостійної 15 куб. метрів

Ознаки погіршення стану лісових насаджень виявив:

В.О. Лісника  
(посада)

[Підпис]  
(підпис)

Дуган В.В.  
(ініціали та прізвище)

08 09 2021 року

Лісничий  
(лісничий (помічник лісничого))

[Підпис]  
(підпис)

Дуган В.В.  
(ініціали та прізвище)

08 09 2021 року

Висновок інженера відділу (сектору) охорони і захисту лісу державного лісогосподарського (лісомисливського) підприємства або представника державного спеціалізованого лісозахисного підприємства щодо необхідності здійснення лісозахисних чи інших заходів з поліпшення санітарного стану лісів за результатами огляду санітарного стану лісової ділянки: Додільно перевірити ВСР

начальник відділу  
(посада)

[Підпис]  
(підпис)

Кривин 3.7.  
(ініціали та прізвище)

01 10 2021 року


# ПЛАН-СХЕМА

Буський, Полоничне, \_\_\_\_\_

кв. 49, вид. 3.1, пл. 2 га, дата зйомки: 8.9.2021р.

Вид користування: **ВСП**, рік заходу 2021р.

Масштаб: 1:10000

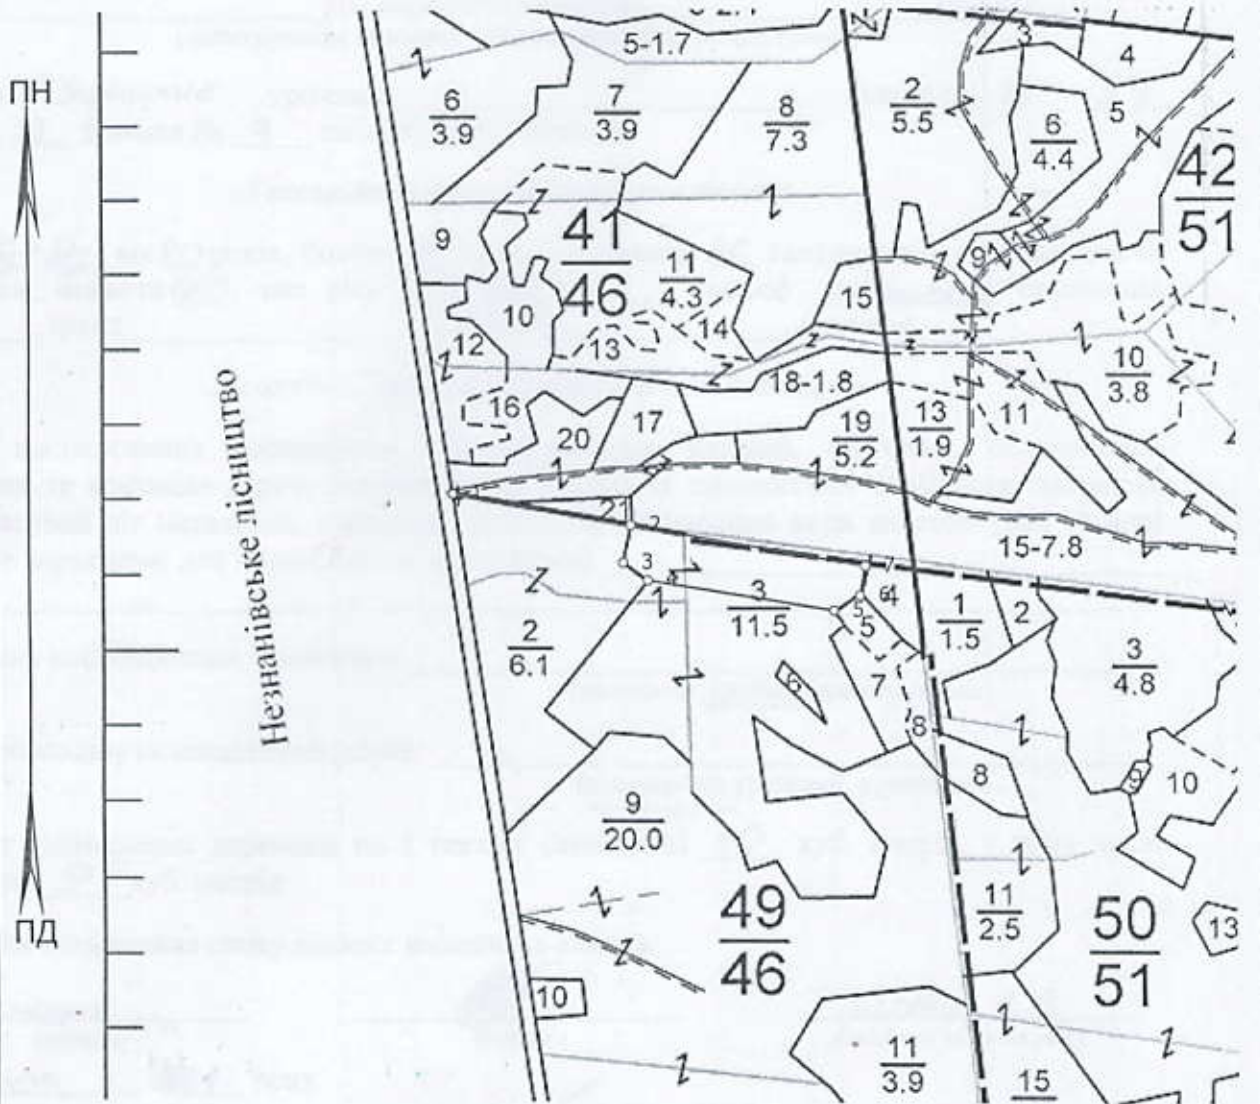

№	Лінія	Тип	Азимут	Нахил	Промір,м	П-ція,м
1	1 - 2	прв.	100°	0	240	240
2	2 - 3	вид.	191°	0	50	50
3	3 - 4	вид.	125°	0	40	40
4	4 - 5	вид.	99°	0	250	250
5	5 - 6	вид.	60°	0	40	40
6	6 - 7	вид.	10°	0	40	40
7	7 - 2	вид.	280°	0	315	315

Пом. л-го  Галецький Ю.М.

Полоничне лісництво

### ПОВІДОМЛЕННЯ

про появу ознак погіршення санітарного стану лісових насаджень

Львівська область  
(Автономна Республіка Крим, область)  
ДП «Бузький лісгосп»  
(найменування власника лісів, постійного лісокористувача)

Лісництво Беложиттівське урочище \_\_\_\_\_ квартал № 1  
виділ № 14 ділянка № \_\_\_\_\_ площа 24,2 гектарів

#### Таксаційна характеристика насадження

Склад 90% ІІ, вік 45 років, бонітет 1, середній діаметр 50 сантиметрів, середня висота 23 метрів, повнота 0,70 тип лісу сміш, рельєф рівнин, експозиція \_\_\_\_\_, ґрунт \_\_\_\_\_, підріст \_\_\_\_\_, підлісок \_\_\_\_\_

#### Лісопатологічна характеристика насадження

Вид пошкодження насадження (лісова пожежа, буревій, сніголам, обледеніння, відмирання та всихання дерев, захарашеність, об'їдання шкідниками хвої/листя, наявність гусені, масовий літ метеликів, опадання хвої/листя, відлущення кори на стовбурах та інші ознаки, не характерні для нормального стану дерев) \_\_\_\_\_

Ступінь пошкодження, ураження: \_\_\_\_\_  
(поодинокі, слабкі, середні, сильні)

Вид розподілу пошкоджених дерев: \_\_\_\_\_  
(поодинокий, груповий, куртинний)

Обсяг ушкодженої деревини на 1 гектарі (окомірно) 12 куб. метрів, у тому числі сухостійної 10 куб. метрів

Ознаки погіршення стану лісових насаджень виявив:

О.М. Іванченко  
(посада)

[Підпис]  
(підпис)

Г.В. Діва  
(ініціали та прізвище)

09.09 2021 року

Лісничий  
(лісничий (помічник лісничого))

[Підпис]  
(підпис)

Р.В. Бобак  
(ініціали та прізвище)

09.09 2021 року

Вивенок інженера відділу (сектору) охорони і захисту лісу державного лісогосподарського (лісомисливського) підприємства або представника державного спеціалізованого лісозахисного підприємства щодо необхідності здійснення лісозахисних чи інших заходів з поліпшення санітарного стану лісів за результатами огляду санітарного стану лісової ділянки: доцільно провести ВСП

Грив. інж. Мисюк  
(посада)

[Підпис]  
(підпис)

О. Машин  
(ініціали та прізвище)

01.10 2021 року

# ПЛАН-СХЕМА

Буський, Боложинівське, \_\_\_\_\_

кв. 1, вид. 14, пл. 24,2 га, , дата зйомки: 27.9.2021р.

Вид користування: Вибірково санітарна рубка , рік заходу 2022р.

Масштаб: 1:10000



№	Лінія	Тип	Азимут	Нахил	Промір,м	П-ція,м
1	1 - 2	вид.	185°	0	430	430
2	2 - 3	вид.	273°	0	330	330
3	3 - 4	вид.	347°	0	48	48
4	4 - 5	вид.	273°	0	45	45
5	5 - 6	вид.	191°	0	50	50
6	6 - 7	вид.	273°	0	50	50
7	7 - 8	вид.	300°	0	70	70
8	8 - 9	вид.	353°	0	100	100
9	9 - 10	вид.	326°	0	138	138
10	10 - 11	вид.	355°	0	70	70
11	11 - 12	вид.	8°	0	115	115
12	12 - 1	вид.	92°	0	620	620



## ПОВІДОМЛЕННЯ про появу ознак погіршення санітарного стану лісових насаджень

Львівська область  
(Автономна Республіка Крим, область)  
ДП «Буський лісгосп»  
(найменування власника лісів, постійного лісокористувача)

Лісництво Богошатівське урочище \_\_\_\_\_ квартал № 66  
виділ № 36 ділянка № \_\_\_\_\_ площа 2,1 гектарів

### Таксаційна характеристика насадження

Склад 100, вік 41 років, бонітет 1, середній діаметр 30 сантиметрів, середня висота 22 метрів, повнота 0,4, тип лісу СРПСС, рельєф південний, експозиція \_\_\_\_\_, ґрунт \_\_\_\_\_, підріст \_\_\_\_\_, підлісок \_\_\_\_\_

### Лісопатологічна характеристика насадження

Вид пошкодження насадження (лісова пожежа, буревій, сніголам, обледеніння, відмирання та всихання дерев, захаращеність, об'їдання шкідниками хвої/листя, наявність гусени, масовий літ метеликів, опадання хвої/листя, відлучення кори на стовбурах та інші ознаки, не характерні для нормального стану дерев) \_\_\_\_\_

Ступінь пошкодження, ураження: \_\_\_\_\_  
(поодинокі, слабке, середнє, сильне)

Вид розподілу пошкоджених дерев: \_\_\_\_\_  
(поодинокий, груповий, куртинний)

Об'єм ушкодженої деревини на 1 гектарі (окомірно) 16 куб. метрів, у тому числі сухостійної 14 куб. метрів

Ознаки погіршення стану лісових насаджень виявив:

посада лісництва  
(посада)  
10.09 2021 року

(підпис)

П.В. Дарко  
(ініціали та прізвище)

лісничий  
(лісничий (помічник лісничого))

10.09 2021 року

(підпис)

Р.В. Бодарко  
(ініціали та прізвище)

Висновок інженера відділу (сектору) охорони і захисту лісу державного лісгосподарського (лісомисливського) підприємства або представника державного спеціалізованого лісозахисного підприємства щодо необхідності здійснення лісозахисних чи інших заходів з поліпшення санітарного стану лісів за результатами огляду санітарного стану лісової ділянки: Додільно провести ВСР


Грив. інж. Монах  
(посада)

01.10 2021 року

(підпис)

О.М. Мачий  
(ініціали та прізвище)

План-схема  
Боложинівського 1-го  
кв. вул. 86  
п. 2, 7 В

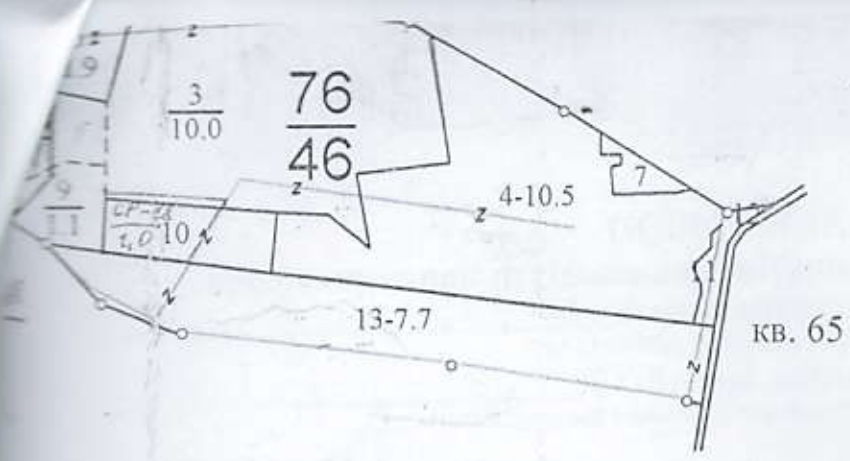

Боложинівська сільська рада

КОПІЯ ЗГІДНО  
З ОРИГІНАЛОМ



**ПОВІДОМЛЕННЯ**  
про появу ознак погіршення санітарного стану лісових насаджень.

Львівська область  
(Автономна Республіка Крим, область)  
ДП «Бузький лісгосп»  
(найменування власника лісів, постійного лісокористувача)

Лісництво Блохинецьке урочище \_\_\_\_\_ квартал № 59  
виділ № 4 ділянка № \_\_\_\_\_ площа 2,8 гектарів

Таксаційна характеристика насадження

Склад Б. / В. / Р. вік 64 років, бонітет 1А, середній діаметр 24 сантиметрів, середня висота 22 метрів, повнота 0,90 тип лісу СВРСС, рельєф височай, експозиція \_\_\_\_\_, ґрунт \_\_\_\_\_, підріст \_\_\_\_\_, підлісок \_\_\_\_\_

Лісопатологічна характеристика насадження

Вид пошкодження насадження (лісова пожежа, буревій, сніголам, обледеніння, відмирання та всихання дерев, захаращеність, об'їдання шкідниками хвої/листя, наявність гусени, масовий літ метеликів, опадання хвої/листя, відлущення кори на стовбурах та інші ознаки, не характерні для нормального стану дерев) \_\_\_\_\_

Ступінь пошкодження, ураження: \_\_\_\_\_ (поодинокі, слабке, середнє, сильне)

Вид розподілу пошкоджених дерев: \_\_\_\_\_ (поодинокий, груповий, куртинний)

Обсяг ушкодженої деревини на 1 гектарі (окомірно) 15 куб. метрів, у тому числі сухостійної 13 куб. метрів

Ознаки погіршення стану лісових насаджень виявив:

О.М. Мішко  
(посада)

10. 09 20 21 року

Мішко  
(лісничий (помічник лісничого))

10. 09 20 21 року

[Підпис]  
(підпис)

[Підпис]  
(підпис)

П.В. Діда  
(ініціали та прізвище)

Р.В. Бобак  
(ініціали та прізвище)

Висновок інженера відділу (сектору) охорони і захисту лісу державного лісогосподарського (лісомисливського) підприємства або представника державного спеціалізованого лісозахисного підприємства щодо необхідності здійснення лісозахисних чи інших заходів з поліпшення санітарного стану лісів за результатами огляду санітарного стану лісової ділянки: Доцільно провести ВСР


Ірв. інж. лісопатолог  
(посада)

01. 10 2021 року

[Підпис]  
(підпис)

О. Масний  
(ініціали та прізвище)

 Ожидівське лісництво

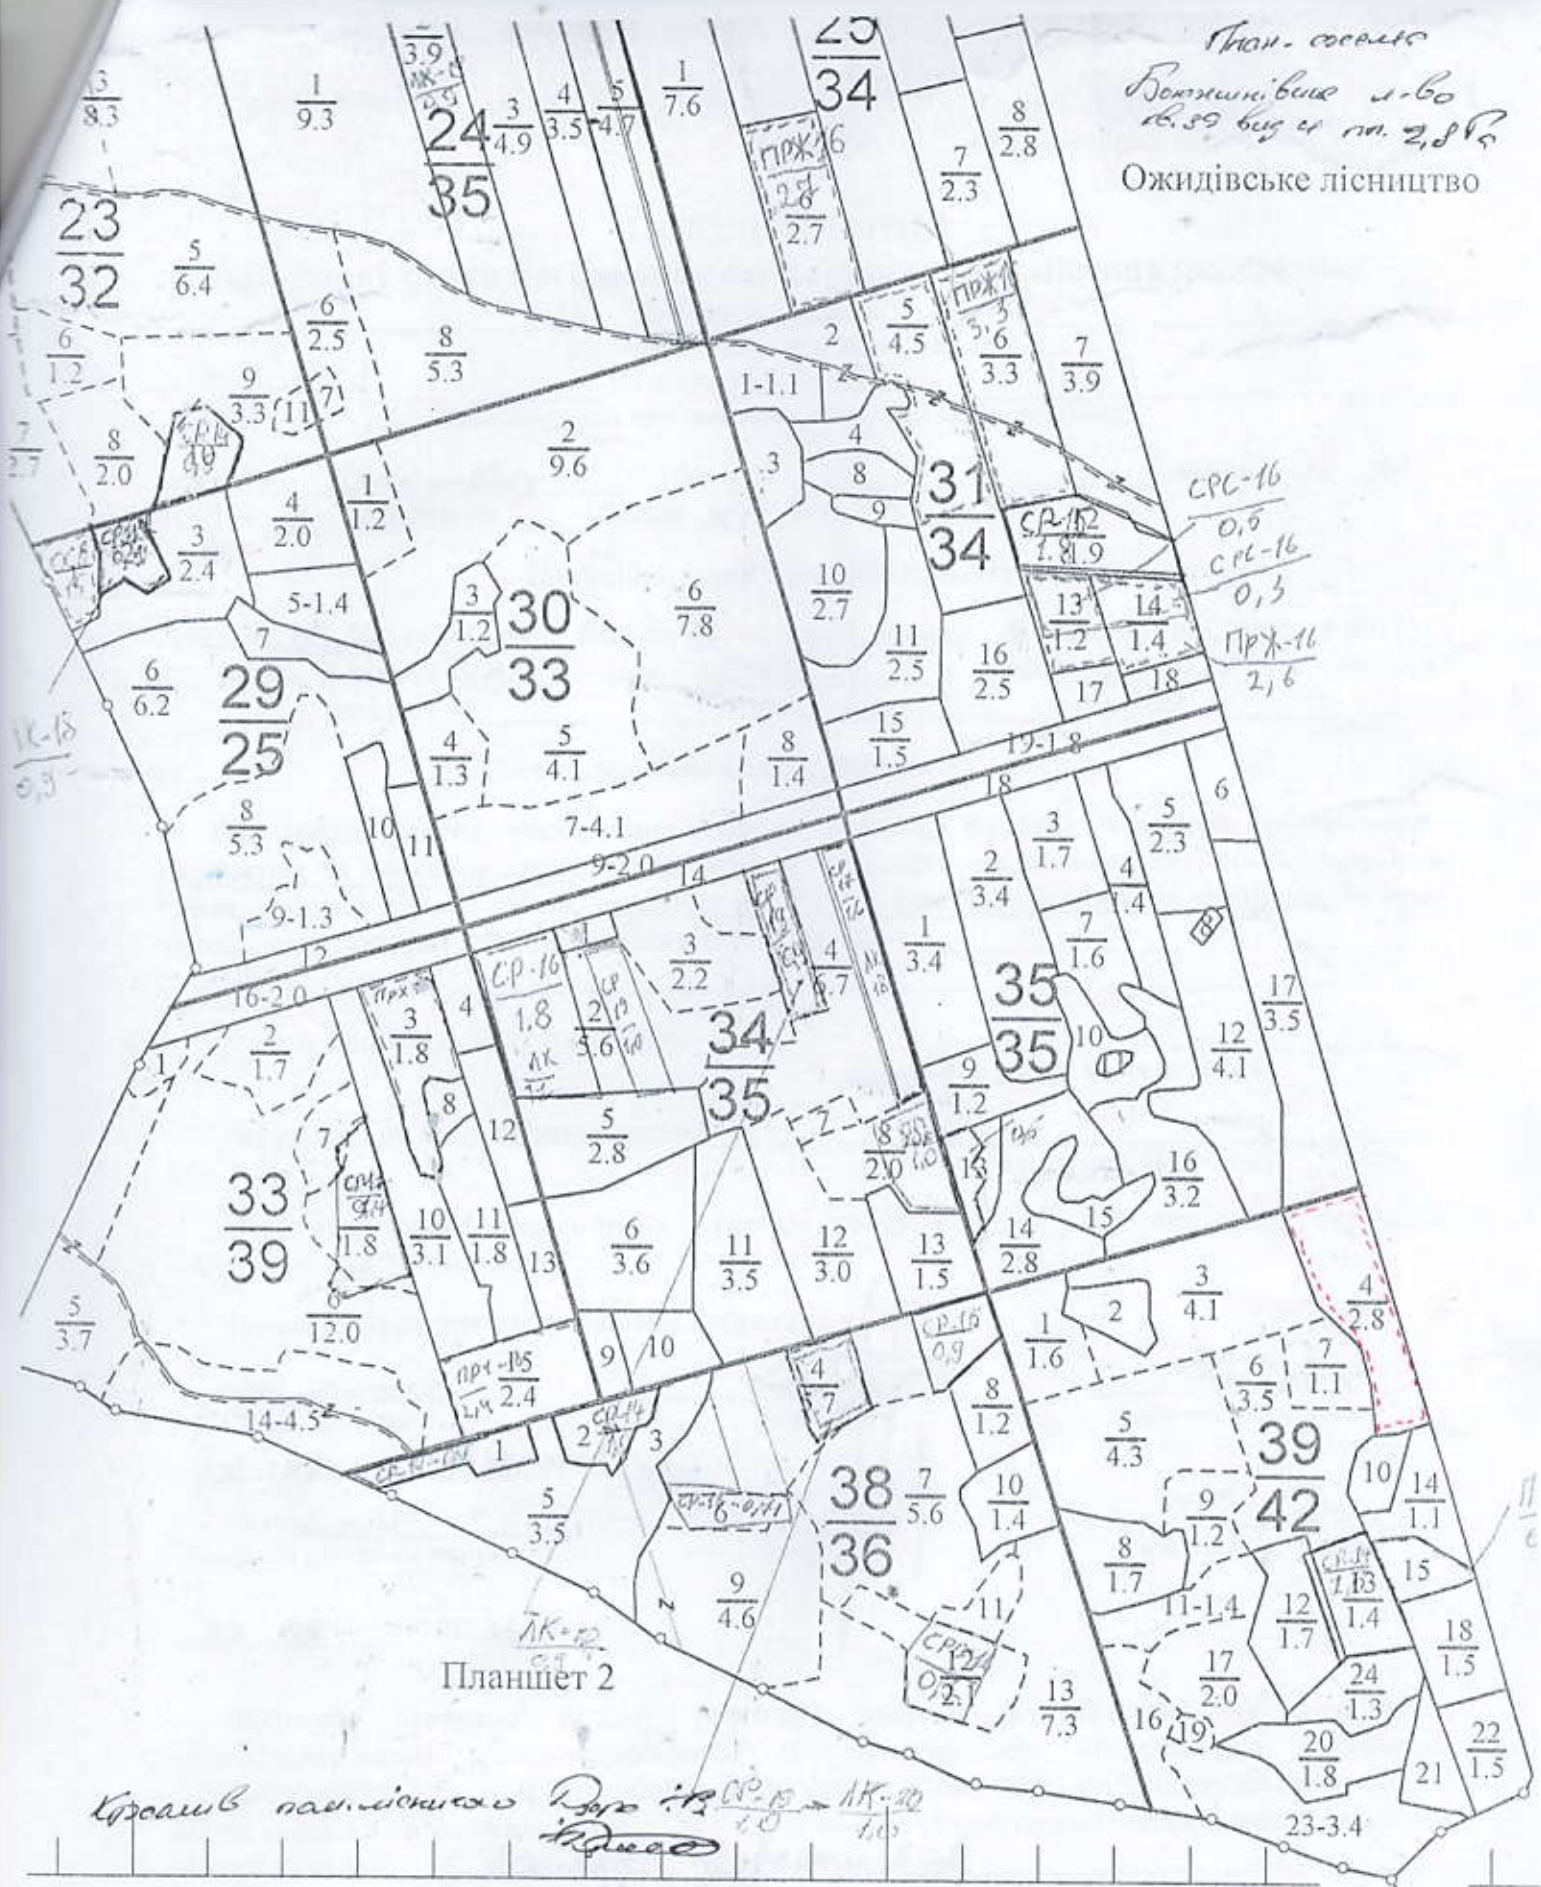

Планшет 2

Курсант памісництва  
 Держ. інст. СР-15 → ЛК-20  
 Держ. інст. СР-15 → ЛК-20

зві погоджено?

Начальник партії  
 Геодезист  
 Інженер  
 Технік

*[Handwritten signatures]*

Сілецький О. М.  
 Цодер І. М.  
 Цодер І. М.

# ПОВІДОМЛЕННЯ про появу ознак погіршення санітарного стану лісових насаджень

Львівська область  
(Автономна Республіка Крим, область)

ДП «Буський лісгосп»  
(найменування власника лісів, постійного лісокористувача)

Лісництво Білошанівське урочище \_\_\_\_\_ квартал № 39  
виділ № 3 ділянка № \_\_\_\_\_ площа 41 гектарів

## Таксаційна характеристика насадження

Склад 45% береза вік 45 років, бонітет 1А, середній діаметр 16 сантиметрів, середня висота 16 метрів, повнота 0,80 тис. лісу С3/В3С, рельєф рівнинний, експозиція \_\_\_\_\_, ґрунт \_\_\_\_\_, підріст \_\_\_\_\_, підлісок \_\_\_\_\_

## Лісопатологічна характеристика насадження

Вид пошкодження насадження (лісова пожежа, буревій, сніголам, обледеніння, відмирання та всихання дерев, захаращеність, об'їдання шкідниками хвої/листя, наявність гусениць, масовий літ метеликів, опадання хвої/листя, відлущення кори на стовбурах та інші ознаки, не характерні для нормального стану дерев) \_\_\_\_\_

Ступінь пошкодження, ураження: \_\_\_\_\_ (поодинокі, слабке, середнє, сильне)

Вид розподілу пошкоджених дерев: \_\_\_\_\_ (поодинокий, груповий, куртинний)

Обсяг ушкодженої деревини на 1 гектарі (окомірно) 17 куб. метрів, у тому числі сухостійної 15 куб. метрів

Ознаки погіршення стану лісових насаджень виявив:

посади лісничого  
(посада)

09.09 2021 року

лісничий  
(лісничий, помічник лісничого)

09.09 2021 року

(підпис)

(ініціали та прізвище)

(підпис)

(ініціали та прізвище)

Висновок інженера відділу (сектору) охорони і захисту лісу державного лісогосподарського (лісомисливського) підприємства або представника державного спеціалізованого лісозахисного підприємства щодо необхідності здійснення лісозахисних чи інших заходів з поліпшення санітарного стану лісів за результатами огляду санітарного стану лісової ділянки: Доцільно провести ВСР


Інж. інтс. Ісопат.  
(посада)

01.10 2021 року

(підпис)

(ініціали та прізвище)

Ген. план  
 Борожнівського с.г.п.  
 в с.г. від 3 м-ч  
 Ожидівське лісництво

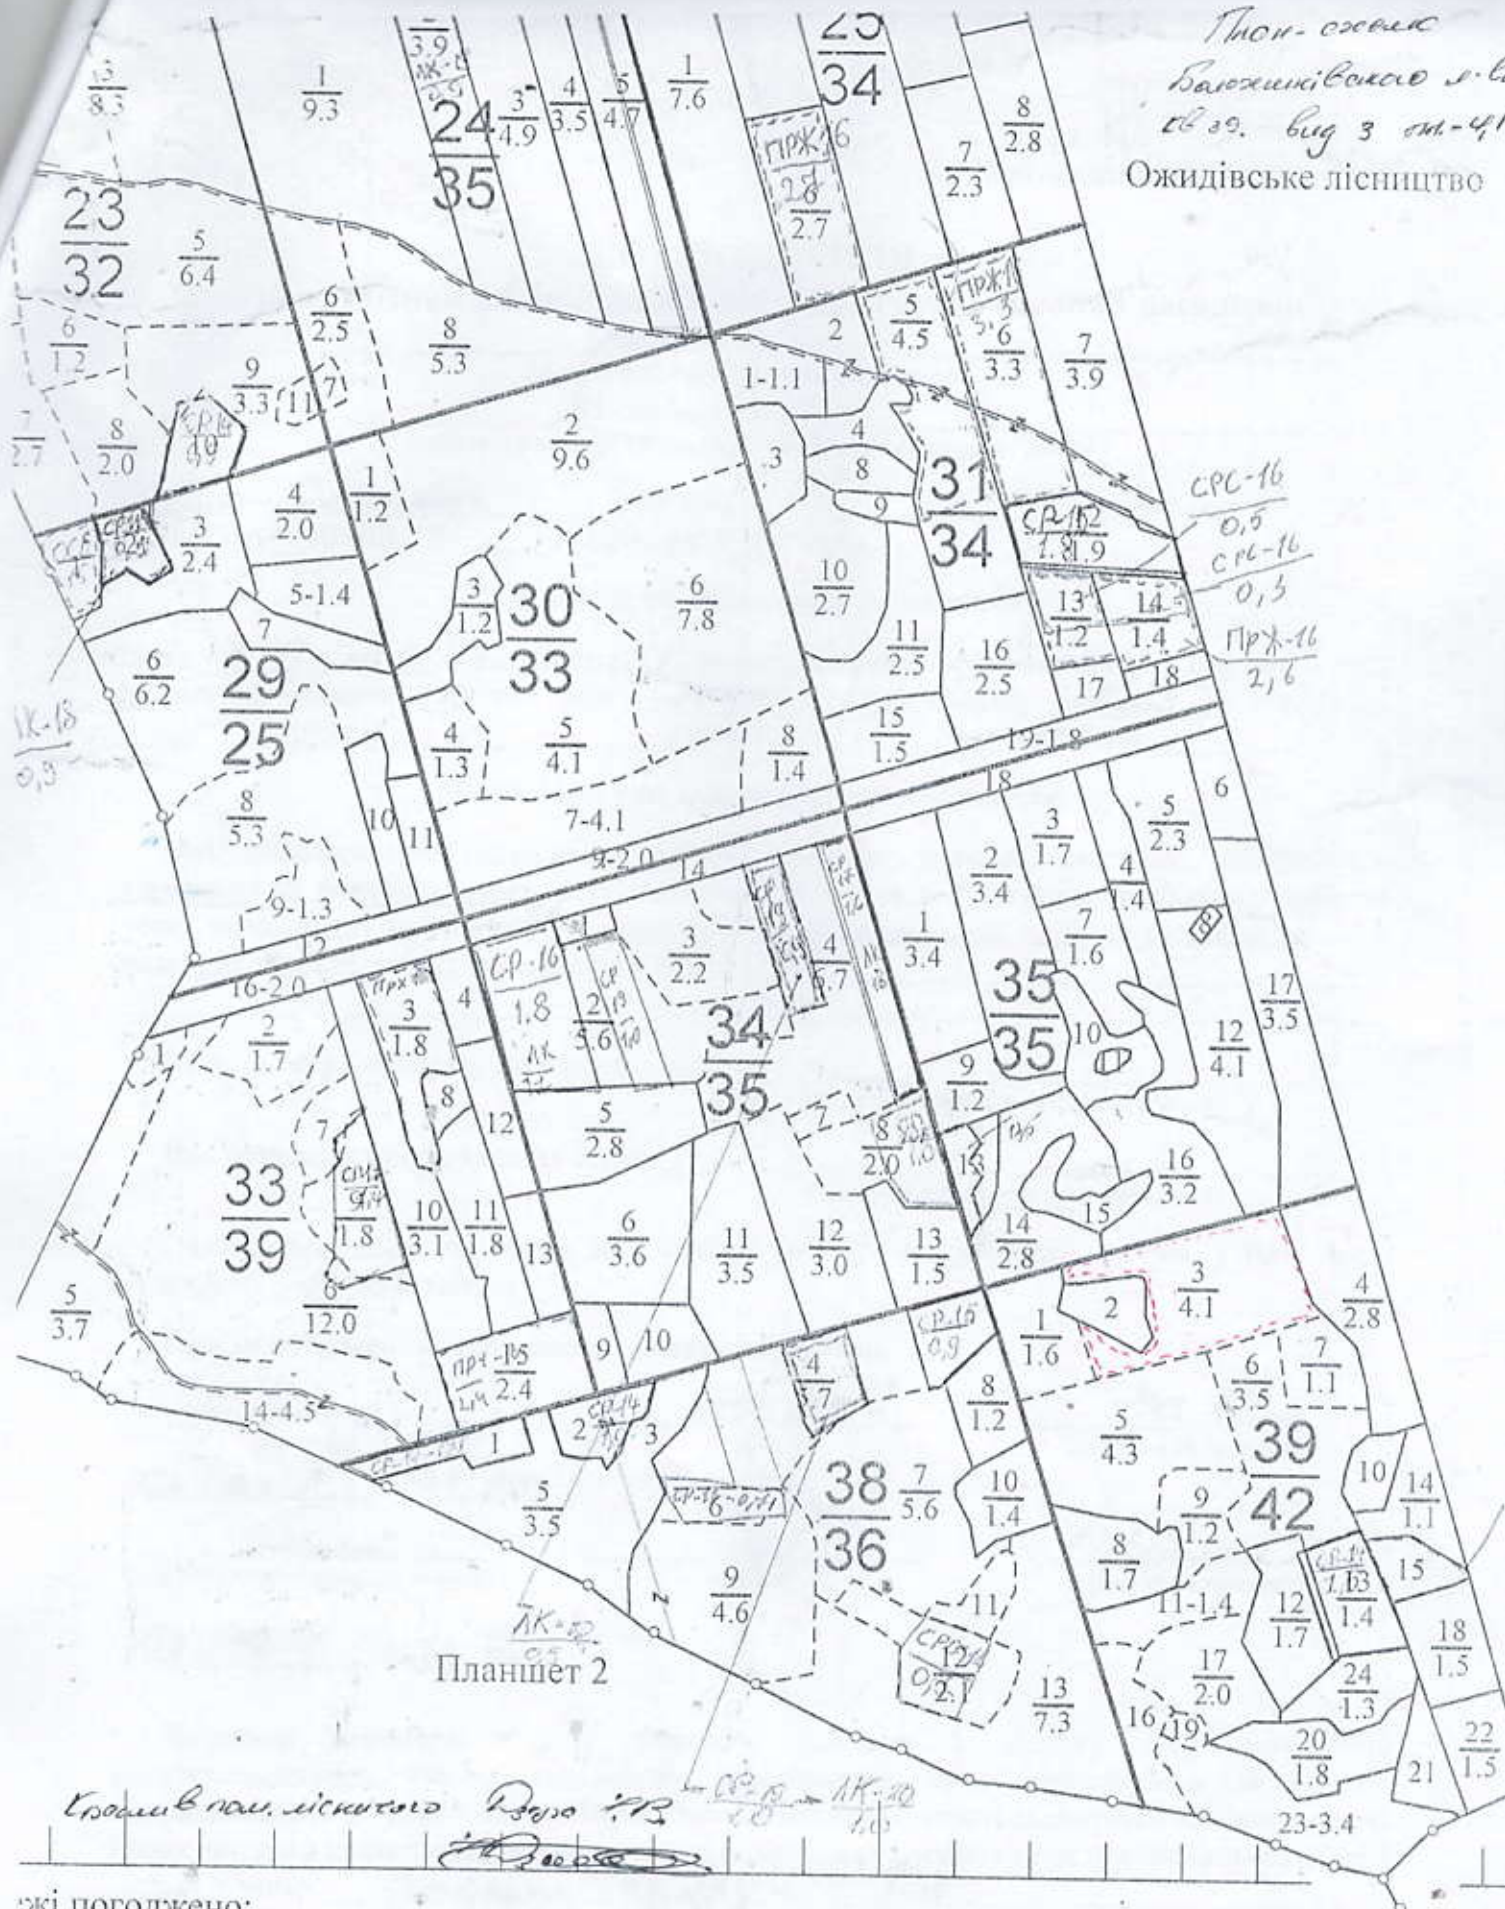

які погоджено:

Начальник партії  
 Геодезист  
 Інженер  
 Технік

*[Handwritten signatures]*

Сілецький О. М.  
 Цодер І. М.  
 Цодер І. М.

**ПОВІДОМЛЕННЯ**  
про появу ознак погіршення санітарного стану лісових насаджень

Львівська область  
(Автономна Республіка Крим, область)  
ДП «Буський лісгосп»  
(найменування власника лісів, постійного лісокористувача)

Лісництво Опшорівське урочище \_\_\_\_\_ квартал № 61  
виділ № 2 ділянка № 1 площа 5,5 гектарів

Таксаційна характеристика насадження

Склад Б/В/Д/С вік 77 років, бонітет 1, середній діаметр 24 сантиметрів, середня висота 23 метрів, повнота 0,6, тип лісу С3ГСО, рельєф рівнинний, експозиція \_\_\_\_\_, ґрунт \_\_\_\_\_, підрієт \_\_\_\_\_, підлісок \_\_\_\_\_

Лісопатологічна характеристика насадження

Вид пошкодження насадження (лісова пожежа, буревій, сніголам, обледеніння, відмирання та висихання дерев, захаращеність, об'їдання шкідниками хвої/листя, наявність гусені, масовий літ метеликів, опадання хвої/листя, відлущення кори на стовбурах та інші ознаки, не характерні для нормального стану дерев) \_\_\_\_\_

Ступінь пошкодження, ураження: \_\_\_\_\_  
(поодинокі, слабке, середнє, сильне)

Вид розподілу пошкоджених дерев: \_\_\_\_\_  
(поодинокий, груповий, куртинний)

Обсяг ушкодженої деревини на 1 гектарі (окомірно) 22 куб. метрів, у тому числі сухостійної 8 куб. метрів

Ознаки погіршення стану лісових насаджень виявив:

помічник лісничого  
(посада)  
09 09 20 21 року

[підпис]  
(підпис)

Л.І. Килипе  
(ініціали та прізвище)

лісничий  
(лісничий (помічник лісничого))

[підпис]  
(підпис)

Л.А. Кошорняк  
(ініціали та прізвище)

09 09 20 21 року

Висновок інженера відділу (сектору) охорони і захисту лісу державного лісогосподарського (лісомисливського) підприємства або представника державного спеціалізованого лісозахисного підприємства щодо необхідності здійснення лісозахисних чи інших заходів з поліпшення санітарного стану лісів за результатами огляду санітарного стану лісової ділянки: Доцільно провести ВСП

Грив. інж. лісогосподар  
(посада)

[підпис]  
(підпис)

О. Масний  
(ініціали та прізвище)

09.10 20 21 року


# ПЛАН-СХЕМА

Буський, Ожидівське, \_\_\_\_\_

кв. 61, вид. 2.1, пл. 5,5 га, дата зйомки: 16.9.2021р.

Вид користування: *Стигма* рубка, *Відрощоба*, рік заходу 2021р.

Масштаб: 1:10000

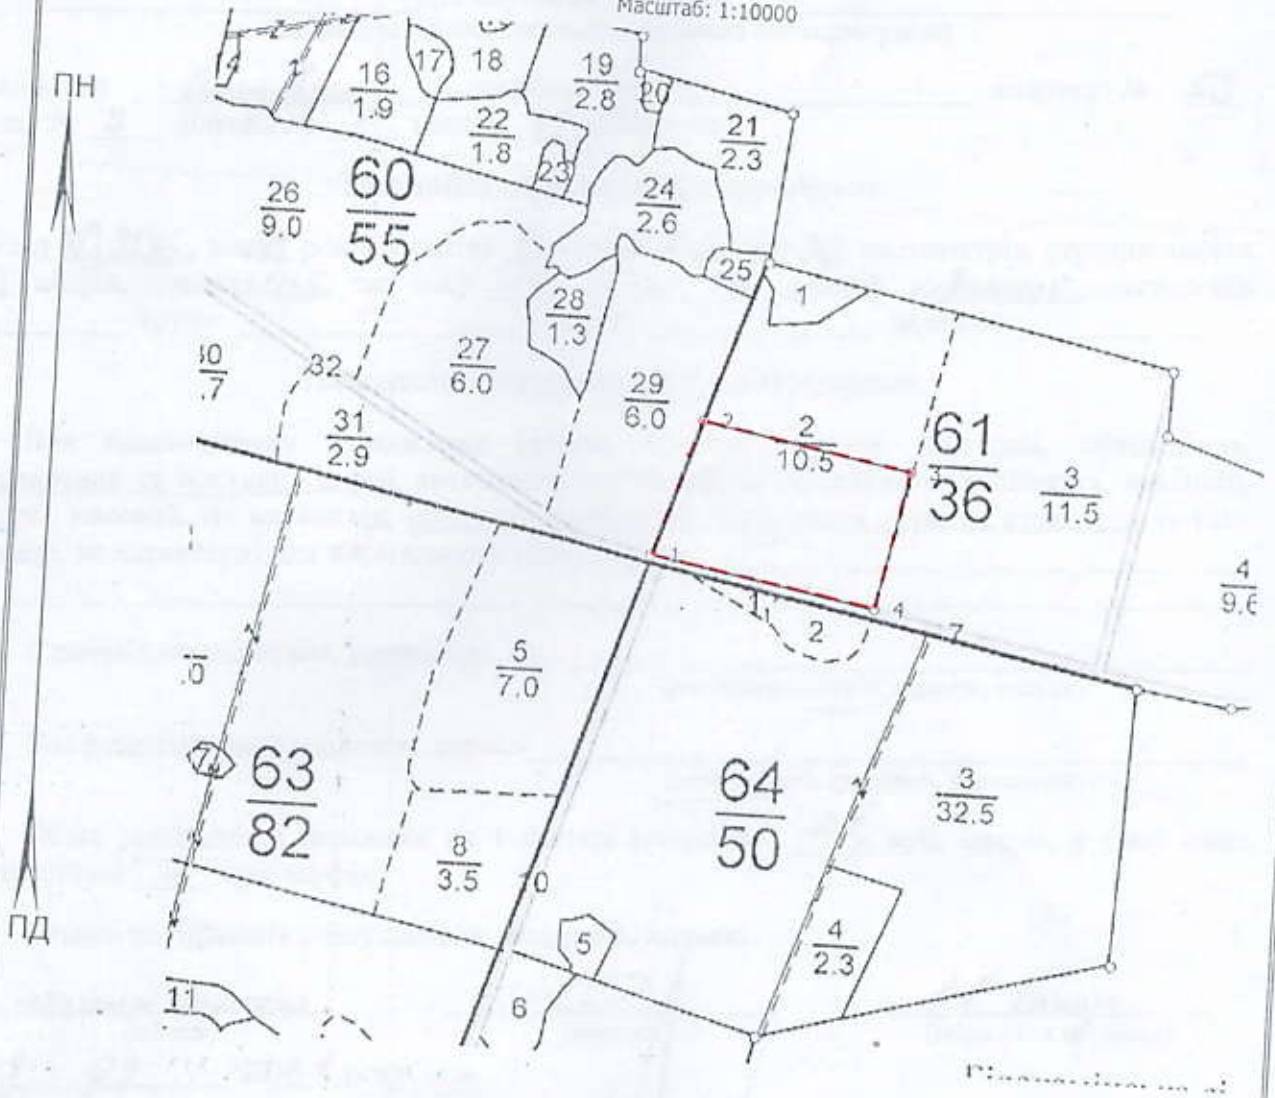

№	Лінія	Тип	Азимут	Нахил	Промір, м	П-ція, м
1	1 - 2	вид.	18°	0	190	190
2	2 - 3	вид.	101°	0	280	280
3	3 - 4	вид.	192°	0	190	190
4	4 - 1	вид.	280°	0	305	305



**ПОВІДОМЛЕННЯ**  
про появу ознак погіршення санітарного стану лісових насаджень

Львівська область  
(Автономна Республіка Крим, область)  
ДП «Буський лісгосп»  
(найменування власника лісів, постійного лісокористувача)

Лісництво Смигородівське урочище \_\_\_\_\_ квартал № 53  
виділ № 7 ділянка № 1 площа 18 гектарів

Таксаційна характеристика насадження

Склад 40,30,2, вік 61 років, бонітет 2, середній діаметр 30 сантиметрів, середня висота 25 метрів, повнота 0,65, тип лісу С3ПД, рельєф рівнинний, експозиція \_\_\_\_\_, ґрунт \_\_\_\_\_, підріст \_\_\_\_\_, підлісок \_\_\_\_\_

Лісопатологічна характеристика насадження

Вид пошкодження насадження (лісова пожежа, буревій, сніголам, обледеніння, відмирання та всихання дерев, захаращеність, об'їдання шкідниками хвої/листя, наявність гусені, масовий літ метеликів, опадання хвої/листя, відлущення кори на стовбурах та інші ознаки, не характерні для нормального стану дерев) \_\_\_\_\_

Ступінь пошкодження, ураження: \_\_\_\_\_  
(поодинокі, слабке, середнє, сильне)

Вид розподілу пошкоджених дерев: \_\_\_\_\_  
(поодинокий, груповий, куртинний)

Обсяг ушкодженої деревини на 1 гектарі (окомірно) 22 куб. метрів, у тому числі сухостійної 7 куб. метрів

Ознаки погіршення стану лісових насаджень виявив:

посадки лісного  
(посада)  
09 09 20 21 року

[підпис]  
(підпис)

І.І. Кеніше  
(ініціали та прізвище)

лісничий  
(лісничий (помічник лісничого))

[підпис]  
(підпис)

І.А. Комаренко  
(ініціали та прізвище)

09 09 20 21 року

Висновок інженера відділу (сектору) охорони і захисту лісу державного лісогосподарського (лісомисливського) підприємства або представника державного спеціалізованого лісозахисного підприємства щодо необхідності здійснення лісозахисних чи інших заходів з поліпшення санітарного стану лісів за результатами огляду санітарного стану лісової ділянки: Доцільно провести ВСП

Грив. інж. лісопат.  
(посада)

[підпис]  
(підпис)

О. Машин  
(ініціали та прізвище)

01. 10 20 21 року


# ПЛАН-СХЕМА

Буський, Ожидівське, \_\_\_\_\_

ка. 53, вид. 7.1, пл. 1,8 га, дата зйомки: 13.9.2021р.

Вид користування: *СРЗ* ~~Сільсько-господарська~~ рубка, рік заходу 2021р.

Масштаб: 1:10000

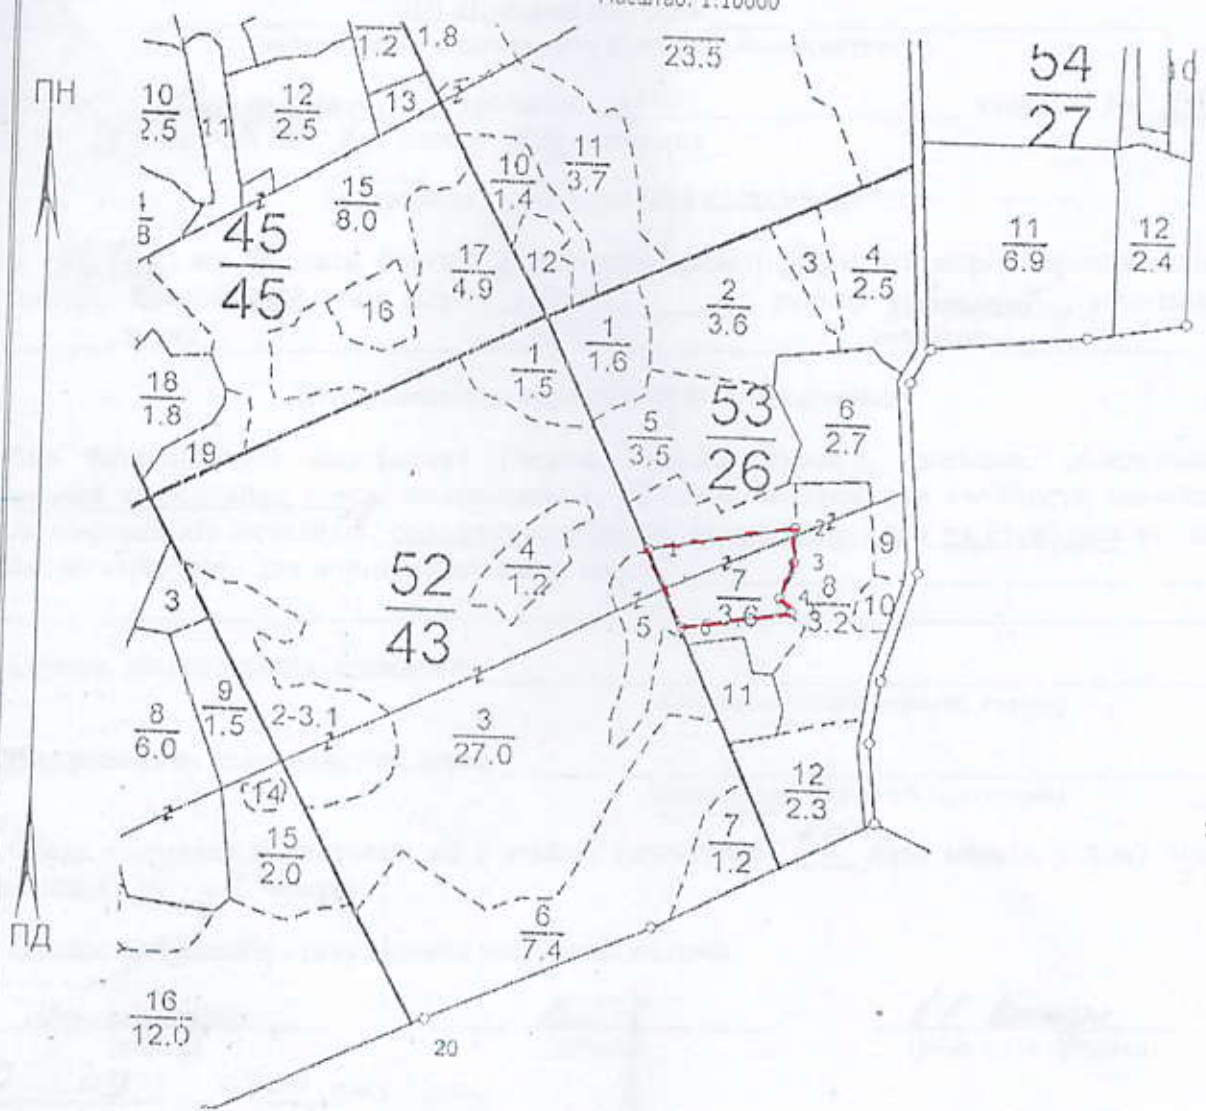

№	Лінія	Тип	Азимут	Нахил	Пронір, м	П-ція, м
1	1 - 2	вид.	80°	0	195	195
2	2 - 3	вид.	180°	0	45	45
3	3 - 4	вид.	200°	0	50	50
4	4 - 5	вид.	140°	0	25	25
5	5 - 6	вид.	260°	0	145	145
6	6 - 1	вид.	335°	0	110	110

Л-й *[Signature]* Комирницький І.А.

**ПОВІДОМЛЕННЯ**  
про появу ознак погіршення санітарного стану лісових насаджень

Львівська область  
(Автономна Республіка Крим, область)  
ДП «Буський лісгосп»  
(найменування власника лісів, постійного лісокористувача)

Лісництво Олександрівське урочище \_\_\_\_\_ квартал № 52  
виділ № 3 ділянка № 1 площа 1,0 гектарів

Таксаційна характеристика насадження

Склад 3/3 1/3, вік 46 років, бонітет 1, середній діаметр 30 сантиметрів, середня висота 23 метрів, ковнота 0,82, тип лісу СРАДС, рельєф рівнинний, експозиція \_\_\_\_\_, ґрунт \_\_\_\_\_, підріст \_\_\_\_\_, підлісок \_\_\_\_\_

Лісопатологічна характеристика насадження

Вид пошкодження насадження (лісова пожежа, буревій, сніголам, обледеніння, відмирання та всихання дерев, захаращеність, об'їдання шкідниками хвої/листя, наявність гусені, масовий літ метеликів, опадання хвої/листя, відлущення кори на стовбурах та інші ознаки, не характерні для нормального стану дерев) \_\_\_\_\_

Ступінь пошкодження, ураження: \_\_\_\_\_  
(поодиноке, слабке, середнє, сильне)

Вид розподілу пошкоджених дерев: \_\_\_\_\_  
(поодинокий, груповий, куртинний)

Обсяг ушкодженої деревини на 1 гектарі (окомірно) 19 куб. метрів, у тому числі сухостійної 5 куб. метрів

Ознаки погіршення стану лісових насаджень виявив:

<u>пом. лісничого</u> (посада)	<u>[підпис]</u> (підпис)	<u>І.І. Килипе</u> (ініціали та прізвище)
<u>09 09 20 21</u> року		
<u>лісничий (помічник лісничого)</u>	<u>[підпис]</u> (підпис)	<u>І.А. Колюшчишин</u> (ініціали та прізвище)
<u>09 09 20 21</u> року		

Висновок інженера відділу (сектору) охорони і захисту лісу державного лісгосподарського (лісомисливського) підприємства або представника державного спеціалізованого лісозахисного підприємства щодо необхідності здійснення лісозахисних чи інших заходів з поліпшення санітарного стану лісів за результатами огляду санітарного стану лісової ділянки: Доцільно провести ВСР

<u>Геров Ірина Іванівна</u> (посада)	<u>[підпис]</u> (підпис)	<u>О. Масний</u> (ініціали та прізвище)
<u>01. 10 20 21</u> року		


# ПЛАН-СХЕМА

Буський, Ожидівське, \_\_\_\_\_

ка. 52, вид. 3.1, пл. <sup>10</sup> га, дата зйомки: 13.9.2021р.

Вид користування: <sup>СРБ</sup> ~~Єдиного рубка~~, рік заходу 2021р.

Масштаб: 1:10000

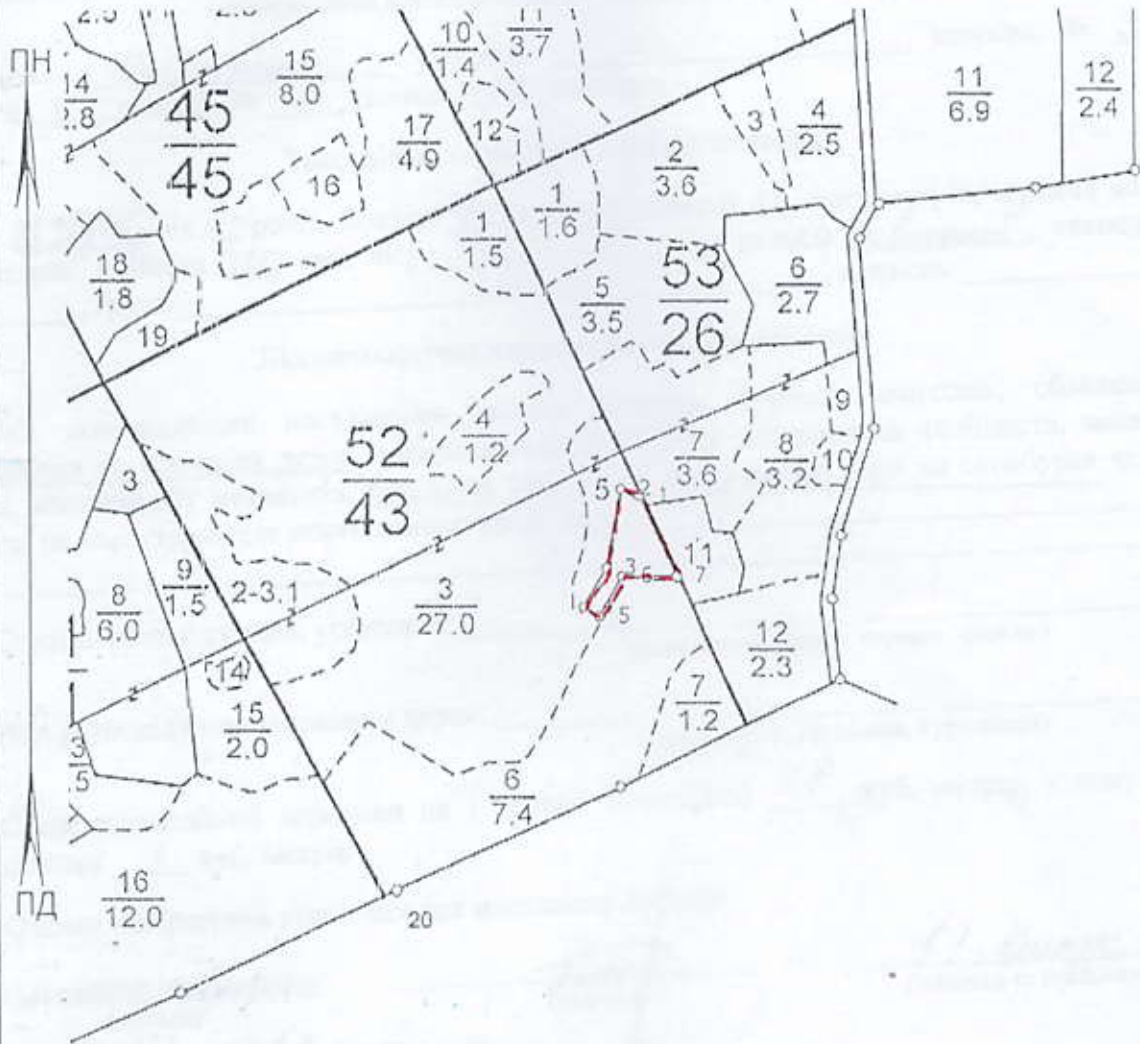

№	Лінія	Тип	Азимут	Нахил	Промір, м	П-ція, м
1	1 - 2	вид	290°	0	25	25
2	2 - 3	вид	190°	0	105	105
3	3 - 4	вид	210°	0	60	60
4	4 - 5	вид	120°	0	25	25
5	5 - 6	вид	30°	0	60	60
6	6 - 7	вид	90°	0	72	72
7	7 - 1	вид	335°	0	115	115

## ПОВІДОМЛЕННЯ про появу ознак погіршення санітарного стану лісових насаджень

Львівська область  
(Автономна Республіка Крим, область)  
ДП «Буський лісгосп»  
(найменування власника лісів, постійного лісокористувача)

Лісництво Олександрівське урочище \_\_\_\_\_ квартал № 53  
виділ № 8 ділянка № 1 площа 0,7 гектарів

### Таксаційна характеристика насадження

Склад Х30+Т3, вік 102 років, бонітет 1, середній діаметр 44 сантиметрів, середня висота 29 метрів, повнота 0,65, тип лісу СЗГДС, рельєф рівнинний, експозиція \_\_\_\_\_, ґрунт \_\_\_\_\_, підріст \_\_\_\_\_, підлісок \_\_\_\_\_

### Лісопатологічна характеристика насадження

Вид пошкодження насадження (лісова пожежа, буревій, сніголам, обледеніння, відмирання та всихання дерев, захаращеність, об'їдання шкідниками хвої/листя, наявність гусені, масовий літ метеликів, опадання хвої/листя, відлущення кори на стовбурах та інші ознаки, не характерні для нормального стану дерев) \_\_\_\_\_

Ступінь пошкодження, ураження: \_\_\_\_\_  
(поодинокі, слабке, середнє, сильне)

Вид розподілу пошкоджених дерев: \_\_\_\_\_  
(поодинокий, груповий, куртинний)

Обсяг ушкодженої деревини на 1 гектарі (окомірно) 18 куб. метрів, у тому числі сухостійної 9 куб. метрів

Ознаки погіршення стану лісових насаджень виявив:

помічник лісничого  
(посада)  
09.09.2021 року

\_\_\_\_\_ (підпис)

Г.І. Каліму  
(ініціали та прізвище)

лісничий (помічник лісничого)

\_\_\_\_\_ (підпис)

Г.А. Колодійчук  
(ініціали та прізвище)

09.09.2021 року

Висновок інженера відділу (сектору) охорони і захисту лісу державного лісгосподарського (лісомисливського) підприємства або представника державного спеціалізованого лісозахисного підприємства щодо необхідності здійснення лісозахисних чи інших заходів з поліпшення санітарного стану лісів за результатами огляду санітарного стану лісової ділянки: доцільно провести ВСП

Грив. інж. Лісопай  
(посада)

\_\_\_\_\_ (підпис)

О. Масний  
(ініціали та прізвище)

09.10.2021 року

# ПЛАН-СХЕМА

Буський, Ожидівське, \_\_\_\_\_

кв. 53, вид. 8.1, пл. 0,7 га, , дата зйомки: 13.9.2021р.

Вид користування: *САБ* Суцільна рубка, рік заходу 2021р.

Масштаб: 1:10000



№	Лінія	Тип	Азимут	Нахил	Промір,м	П-ція,м
1	1 - 2	вид.	140°	0	25	25
2	2 - 3	вид.	80°	0	85	85
3	3 - 4	вид.	10°	0	15	15
4	4 - 5	вид.	40°	0	35	35
5	5 - 6	вид.	360°	0	20	20
6	6 - 7	вид.	270°	0	105	105
7	7 - 8	вид.	180°	0	15	15
8	8 - 1	вид.	210°	0	45	45