

ПОВІДОМЛЕННЯ

про появу ознак погіршення санітарного стану лісових насаджень

Львівська область _____
(Автономна Республіка Крим, область)
ДП «Буський лісгосп» _____
(найменування власника лісів, постійного лісокористувача)

Лісництво Тарасівське урочище _____ квартал № 57
виділ № 13 ділянка № _____ площа 0,6 гектарів

Таксаційна характеристика насадження

Склад 9Др/1Д, вік 70 років, бонітет 1, середній діаметр 28 сантиметрів, середня висота 23 метрів, повнота 0,6, тип лісу С3ГСО, рельєф _____, експозиція _____, ґрунт _____, підріст _____, підлісок _____

Лісопатологічна характеристика насадження

Вид пошкодження насадження (лісова пожежа, буревій, сніголам, обледеніння, відмирання та всихання дерев, захаращеність, об'їдання шкідниками хвої/листя, наявність гусені, масовий літ метеликів, опадання хвої/листя, відлущення кори на стовбурах та інші ознаки, не характерні для нормального стану дерев) _____

Ступінь пошкодження, ураження: _____
(поодинокі, слабке, середнє, сильне)

Вид розподілу пошкоджених дерев: _____
(поодинокий, груповий, куртинний)

Обсяг ушкодженої деревини на 1 гектарі (окомірно) 12 куб. метрів, у тому числі сухостійної 10 куб. метрів

Ознаки погіршення стану лісових насаджень виявив:

нат. 1-20
(посада)
02 07 20 21 року

[підпис]
(підпис)

Д.М. Буталівський
(ініціали та прізвище)

(лісничий (помічник лісничого))

[підпис]
(підпис)

І.М. Дзмішкін
(ініціали та прізвище)

02 07 20 21 року

Висновок інженера відділу (сектору) охорони і захисту лісу державного лісогосподарського (лісомисливського) підприємства або представника державного спеціалізованого лісозахисного підприємства щодо необхідності здійснення лісозахисних чи інших заходів з поліпшення санітарного стану лісів за результатами огляду санітарного стану лісової ділянки: _____
доцільно провести ВСО

нат. 1-20
(посада)
12 07 20 21 року

[підпис]
(підпис)

Ірменко З.І.
(ініціали та прізвище)

Великосілівська сільська рада


ПЛАН-СХЕМА

Торговицьке п-во
кв. 51 дач. із пп. 9, 6

Вер. - 2017р.

А-схід ~~с.с. Демидове~~ і.п.

Милятинська сільська рада

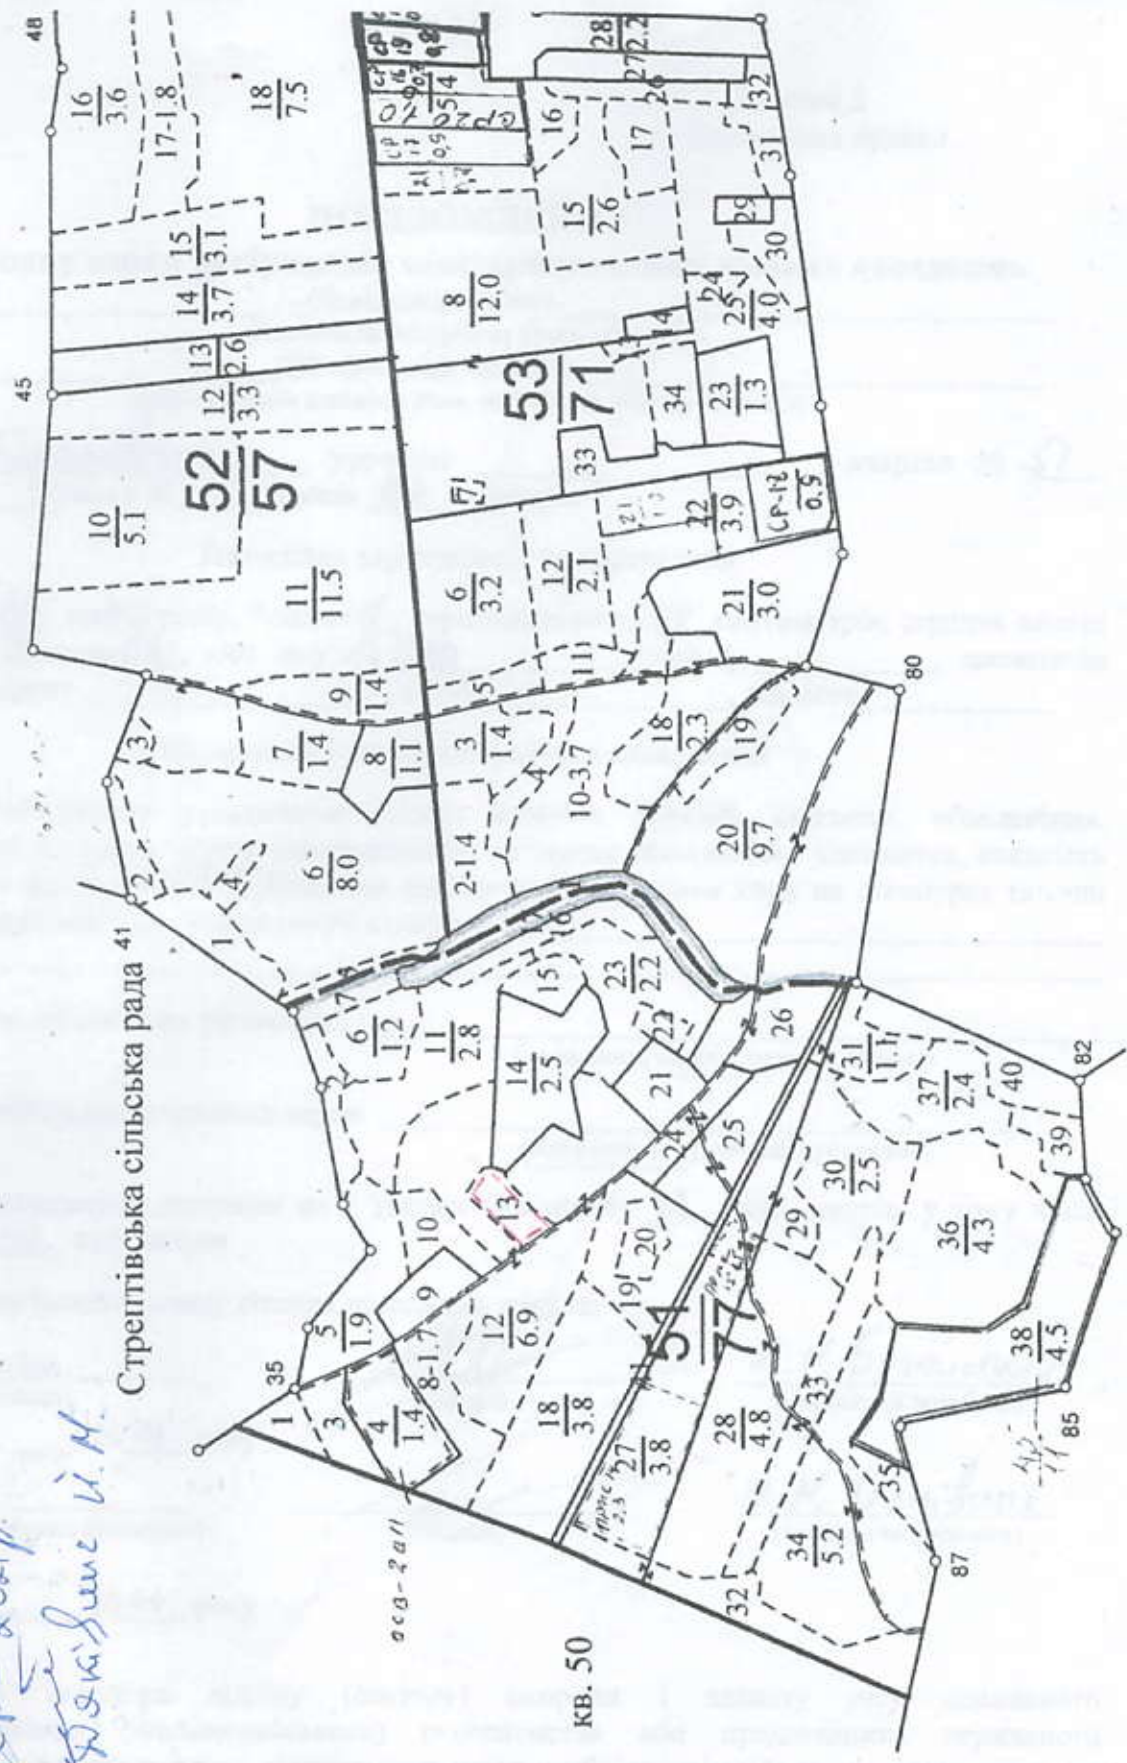


ПОВІДОМЛЕННЯ
про появу ознак погіршення санітарного стану лісових насаджень

Львівська область
(Автономна Республіка Крим, область)
ДП «Буський лісгосп»
(найменування власника лісів, постійного лісокористувача)

Лісництво Таданівське урочище _____ квартал № 20
виділ № 7 ділянка № _____ площа 1.5 гектарів

Таксаційна характеристика насадження

Складає С3ГДС вік 20 років, бонітет 1, середній діаметр 34 сантиметрів, середня висота 13 метрів, повнота 0.7, тип лісу С3ГДС, рельєф рівнинний, експозиція _____, ґрунт _____, підріст _____, підлісок _____

Лісопатологічна характеристика насадження

Вид пошкодження насадження (лісова пожежа, буревій, сніголам, обледеніння, відмирання та всихання дерев, захаращеність, об'їдання шкідниками хвої/листя, наявність гусені, масовий літ метеликів, опадання хвої/листя, відлущення кори на стовбурах та інші ознаки, не характерні для нормального стану дерев) _____

Ступінь пошкодження, ураження: _____
(поодинокі, слабке, середнє, сильне)

Вид розподілу пошкоджених дерев: _____
(поодинокий, груповий, куртинний)

Обсяг ушкодженої деревини на 1 гектарі (окомірно) 20 куб. метрів, у тому числі сухостійної 8 куб. метрів

Ознаки погіршення стану лісових насаджень виявив:

п.м. д-го
(посада)
01 07 2021 року

[Підпис]
(підпис)

Д.М. Бугакський
(ініціали та прізвище)

лісничий
(лісничий (помічник лісничого))

[Підпис]
(підпис)

В.М. Демків
(ініціали та прізвище)

01 07 2021 року

Висновок інженера відділу (сектору) охорони і захисту лісу державного лісогосподарського (лісомисливського) підприємства або представника державного спеціалізованого лісозахисного підприємства щодо необхідності здійснення лісозахисних чи інших заходів з поліпшення санітарного стану лісів за результатами огляду санітарного стану лісової ділянки: _____
доцільно провести ВСР

п.м. д-го
(посада)
12 07 2021 року

[Підпис]
(підпис)

В.М. Демків
(ініціали та прізвище)



Земельна ділянка розміри визначені під ВР
2021р. № 903 1.520

пол. м-о Таганівського д-ва
Бугачевский Р.и.

КОPIЯ ЗГІДНО
ОРИГІНАЛОМ

ПОВІДОМЛЕННЯ

про появу ознак погіршення санітарного стану лісових насаджень

Львівська область

(Автономна Республіка Крим, область)

ДП «Буський лісгосп»

(найменування власника лісів, постійного лісокористувача)

Лісництво Таромівське урочище _____ квартал № 20
виділ № 42 ділянка № _____ площа 4,5 гектарів

Таксаційна характеристика насадження

Склад 10С₂+D₂, вік 65 років, бонітет 1A, середній діаметр 36 сантиметрів, середня висота 16 метрів, повнота 0,75, тип лісу СЗГДР, рельєф рівнинний, експозиція _____, ґрунт _____, підріст _____, підлісок _____

Лісопатологічна характеристика насадження

Вид пошкодження насадження (лісова пожежа, буревій, сніголам, обледеніння, відмирання та всихання дерев, захарашеність, об'їдання шкідниками хвої/листя, наявність гусені, масовий літ метеликів, опадання хвої/листя, відлущення кори на стовбурах та інші ознаки, не характерні для нормального стану дерев) _____

Ступінь пошкодження, ураження: _____
(поодинокі, слабке, середнє, сильне)

Вид розподілу пошкоджених дерев: _____
(поодинокий, груповий, куртинний)


Обсяг ушкодженої деревини на 1 гектарі (окомірно) 18 куб. метрів, у тому числі сухостійної 8 куб. метрів

Ознаки погіршення стану лісових насаджень виявив:

<u>посади</u> (посада)	<u>[підпис]</u> (підпис)	<u>Д.М. Бугицький</u> (ініціали та прізвище)
<u>01 07 2021</u> року		
<u>лісничий</u> (лісничий (помічник лісничого))	<u>[підпис]</u> (підпис)	<u>І.М. Девішня</u> (ініціали та прізвище)
<u>01 07 2021</u> року		

Висновок інженера відділу (сектору) охорони і захисту лісу державного лісгосподарського (лісомисливського) підприємства або представника державного спеціалізованого лісозахисного підприємства щодо необхідності здійснення лісозахисних чи інших заходів з поліпшення санітарного стану лісів за результатами огляду санітарного стану лісової ділянки: доцільно провести БСР

<u>НАХ</u> (посада)	<u>[підпис]</u> (підпис)	<u>Тришаківський З.Т.</u> (ініціали та прізвище)
<u>12 07 2021</u> року		

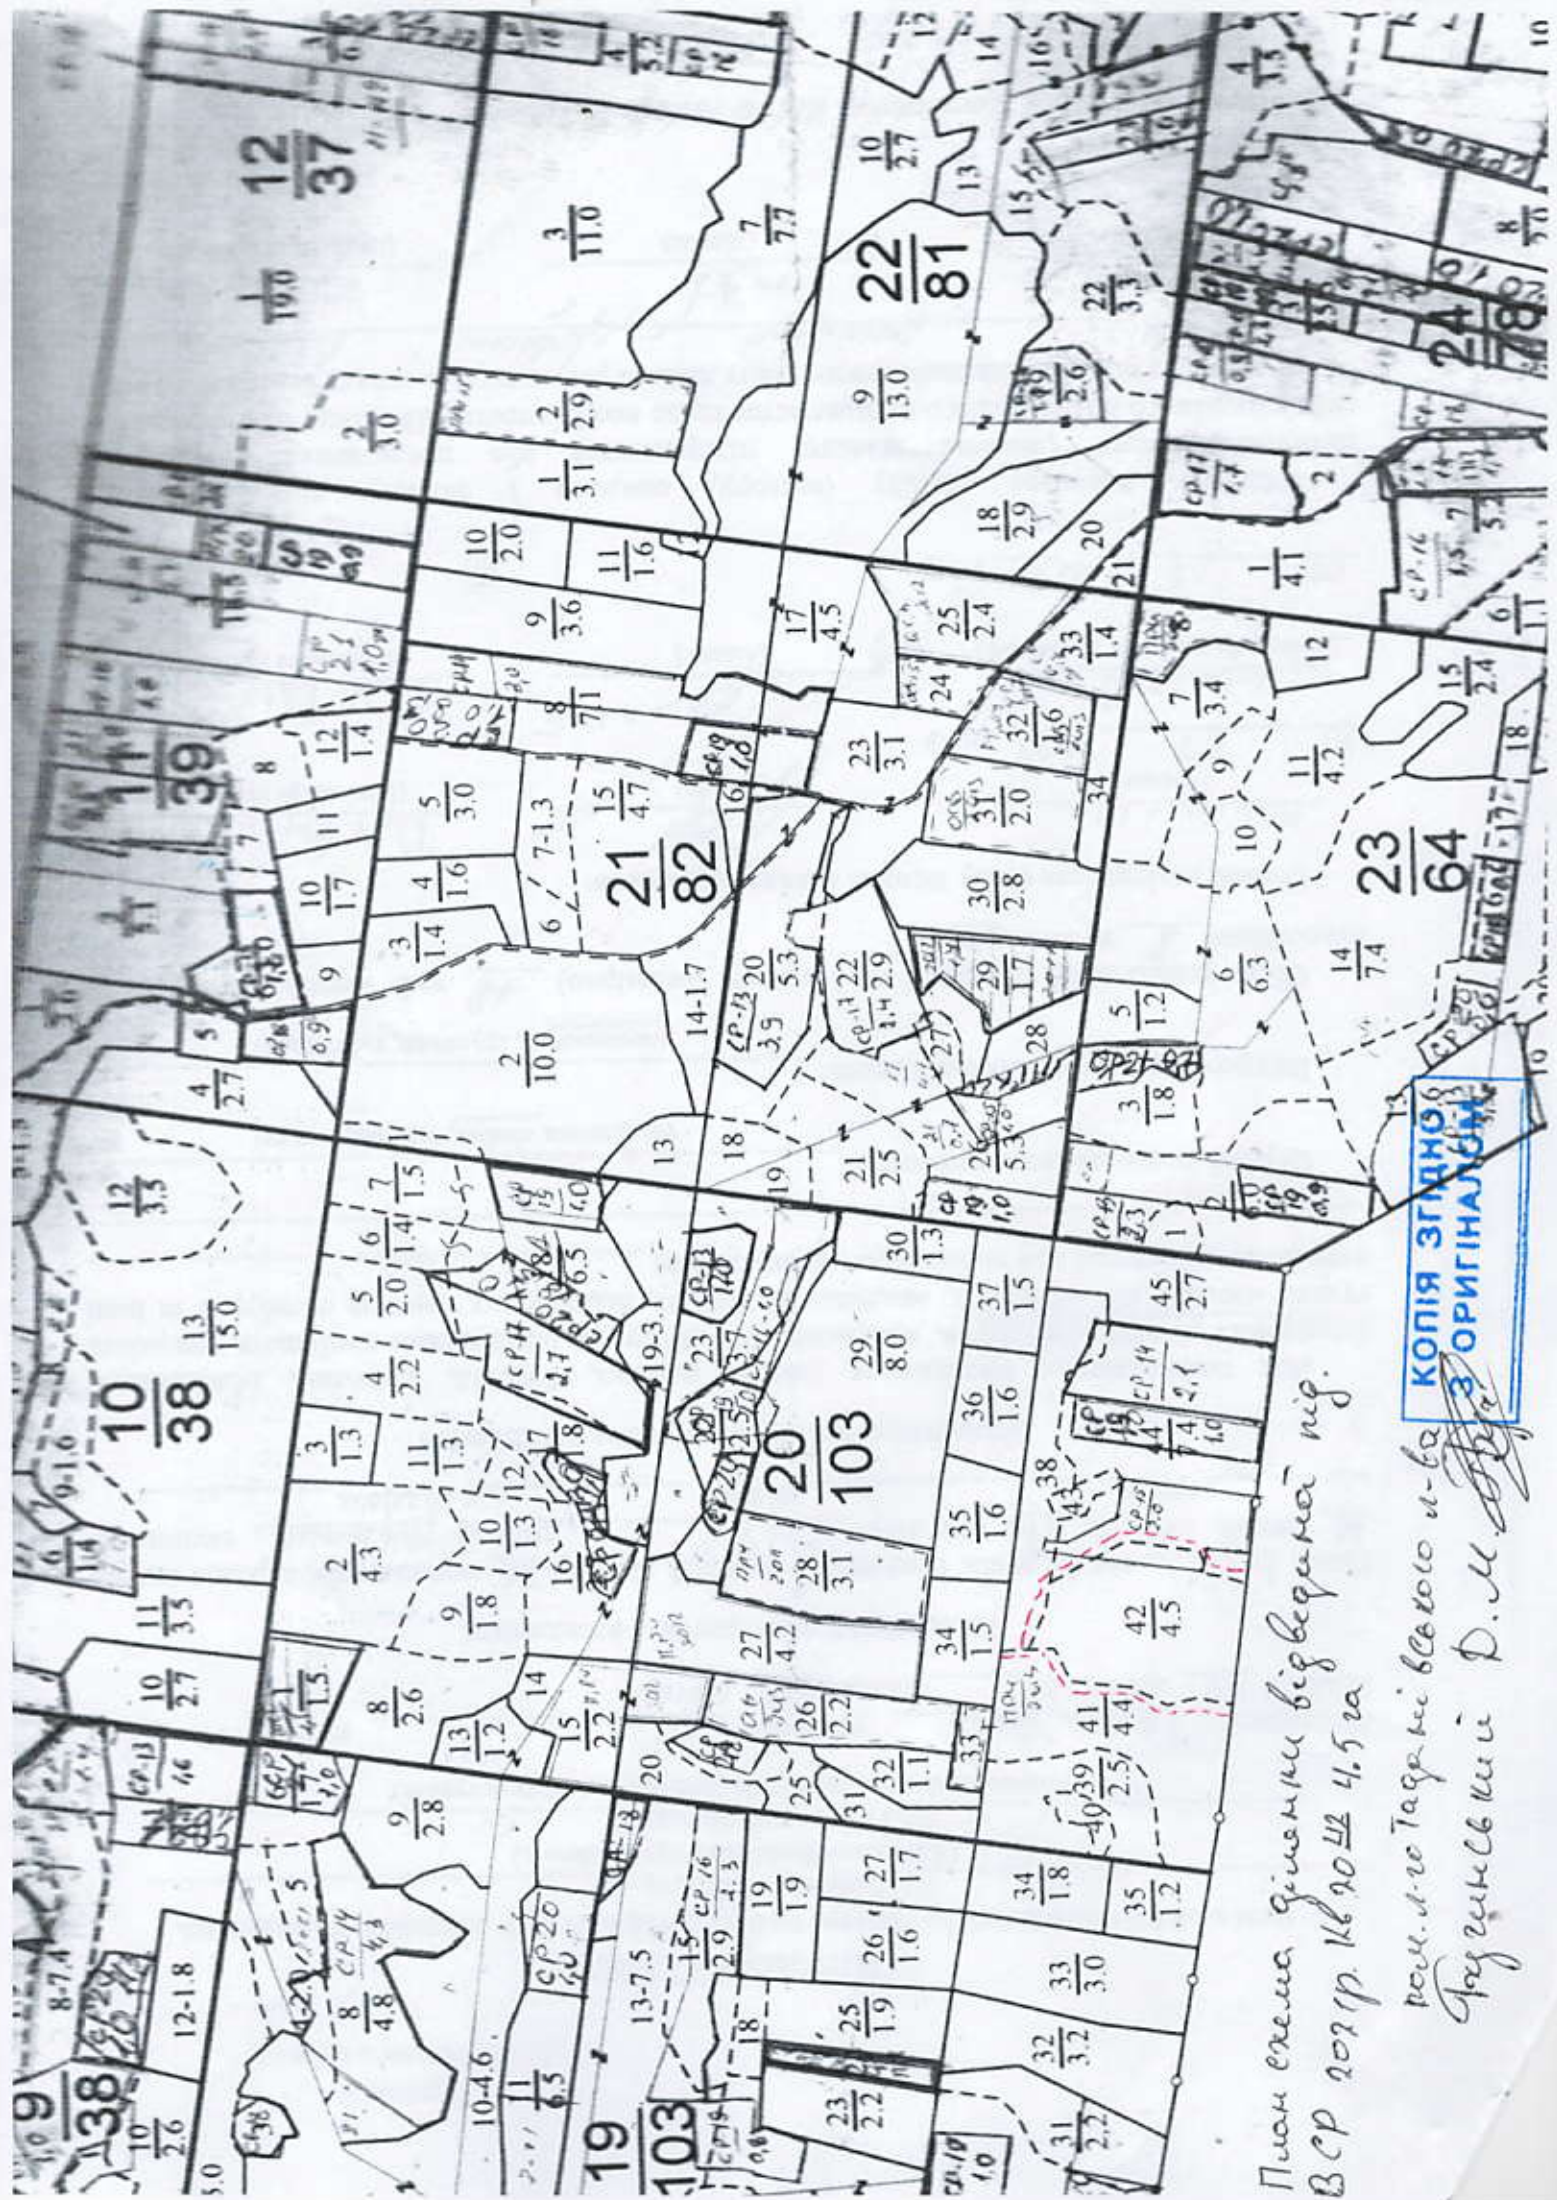

КОПИЯ ЗГІДНО
З ОРИГІНАЛОМ

План с/госп. ділячки в/дв.к.м. н/р.
 В.С.Р. 2019р. № 20/42 4.5 га
 пом. н-го Тараківського н-го
 Тернопільський Д.М. [Signature]

ПОВІДОМЛЕННЯ
про появу ознак погіршення санітарного стану лісових насаджень

Львівська область
(Автономна Республіка Крим, область)
ДП «Буський лісгосп»
(найменування власника лісів, постійного лісокористувача)

Лісництво Незаможівське урочище _____ квартал № 34
виділ № 17 ділянка № _____ площа 72 гектарів

Таксаційна характеристика насадження


Лісопатологічна характеристика насадження

Вид пошкодження насадження (лісова пожежа, буревій, сніголам, обледеніння, відмирання та всихання дерев, захаращеність, об'їдання шкідниками хвої/листя, наявність гусені, масовий літ метеликів, опадання хвої/листя, відлущення кори на стовбурах та інші ознаки, не характерні для нормального стану дерев) _____

Ступінь пошкодження, ураження: _____
(поодинокі, слабке, середнє, сильне)

Вид розподілу пошкоджених дерев: _____
(поодинокий, груповий, куртинний)


Обсяг ушкодженої деревини на 1 гектарі (окомірно) 15 куб. метрів, у тому числі сухостійної 12 куб. метрів

Ознаки погіршення стану лісових насаджень виявив:


Висновок інженера відділу (сектору) охорони і захисту лісу державного лісогосподарського (лісомисливського) підприємства або представника державного спеціалізованого лісозахисного підприємства щодо необхідності здійснення лісозахисних чи інших заходів з поліпшення санітарного стану лісів за результатами огляду санітарного стану лісової ділянки: доцільно провести ВСП


<u>12 07 2021</u> року		

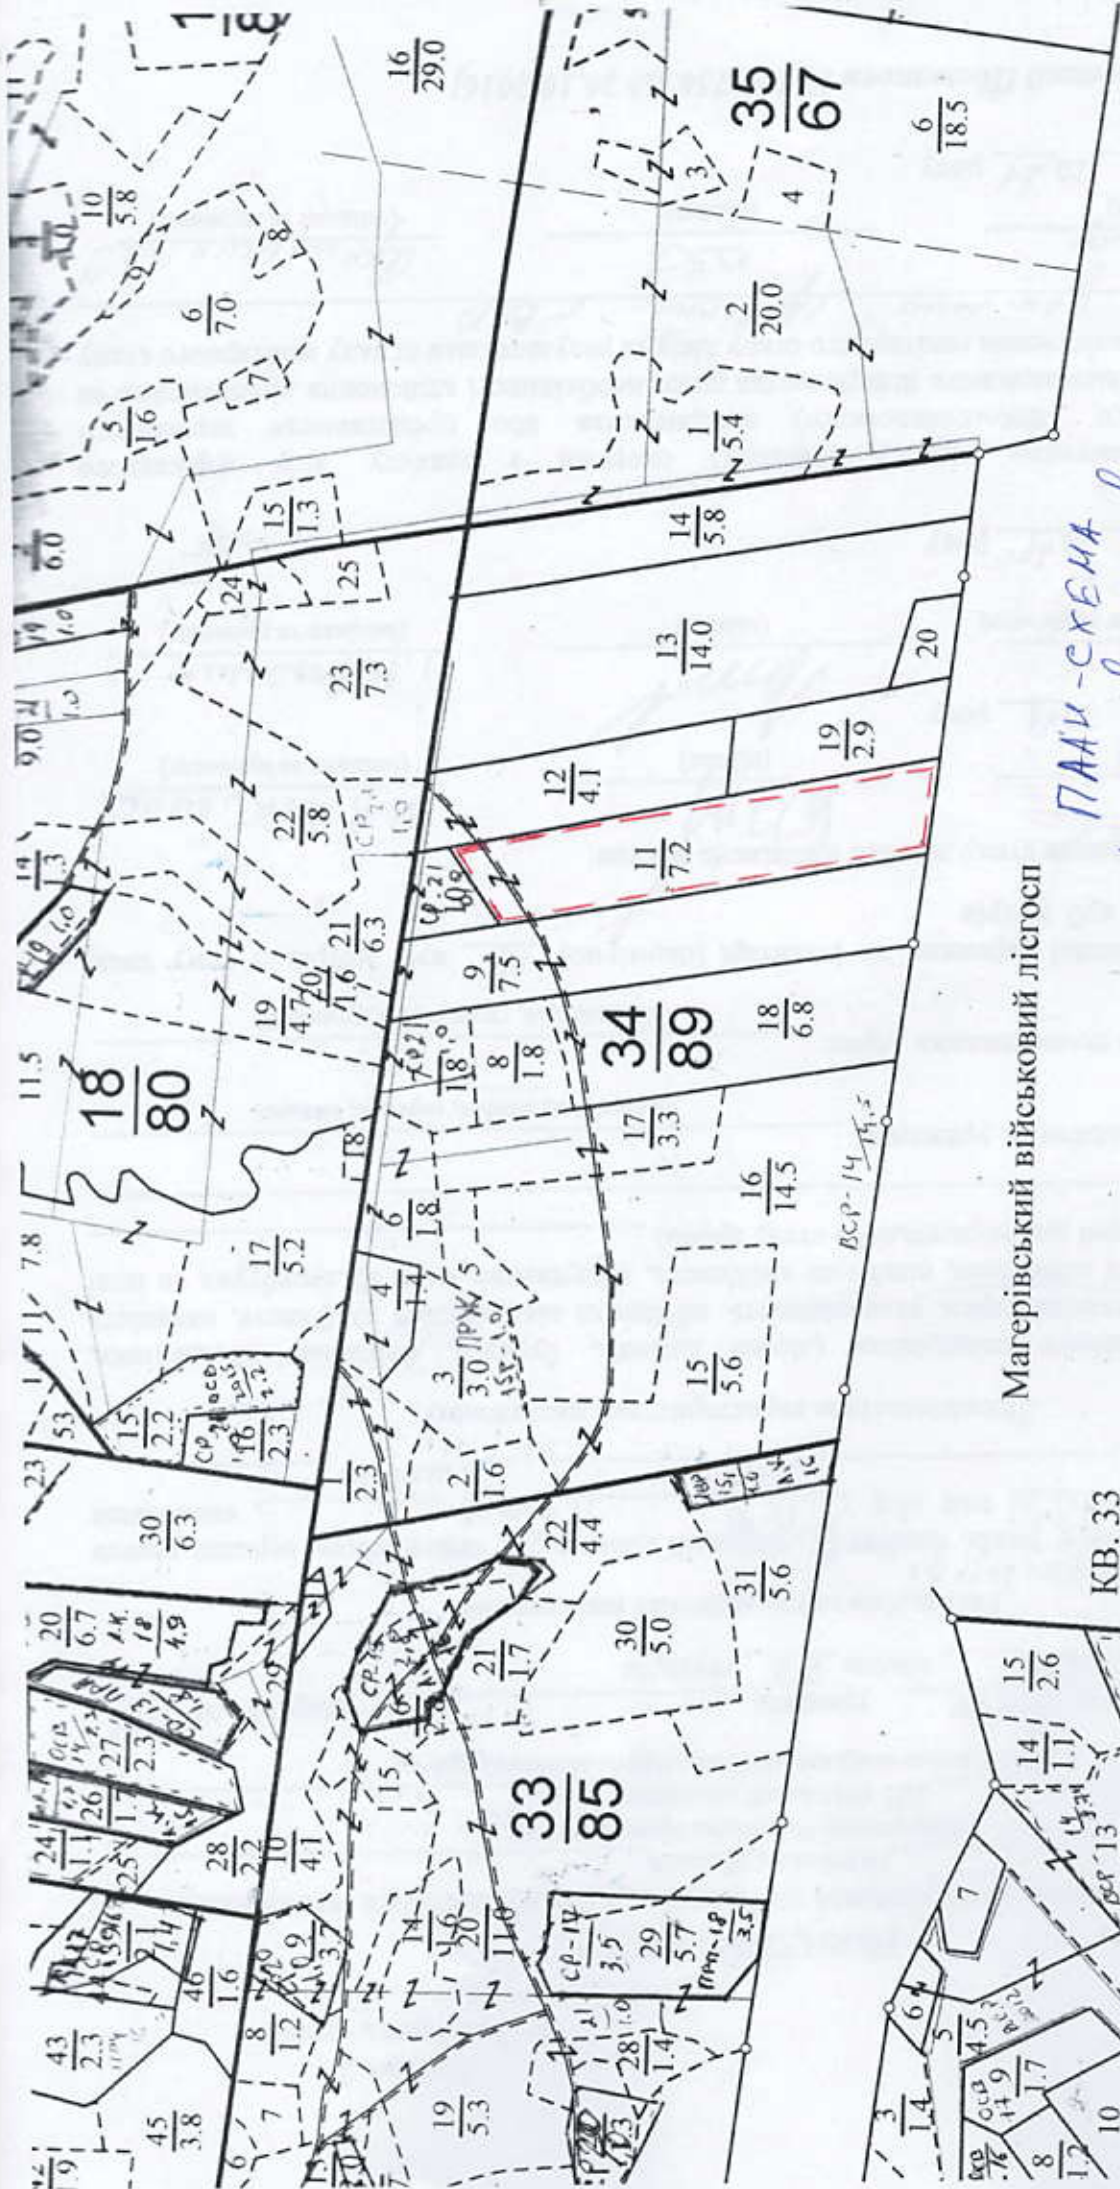

Магерівський військовий лісгосп

ПАН-СХЕМА
 Межишівське л-во
 кв. 34 буг. 14. 11. 7. 2. 20
 СРВ-2021р

А-зміст/Володимир І.М

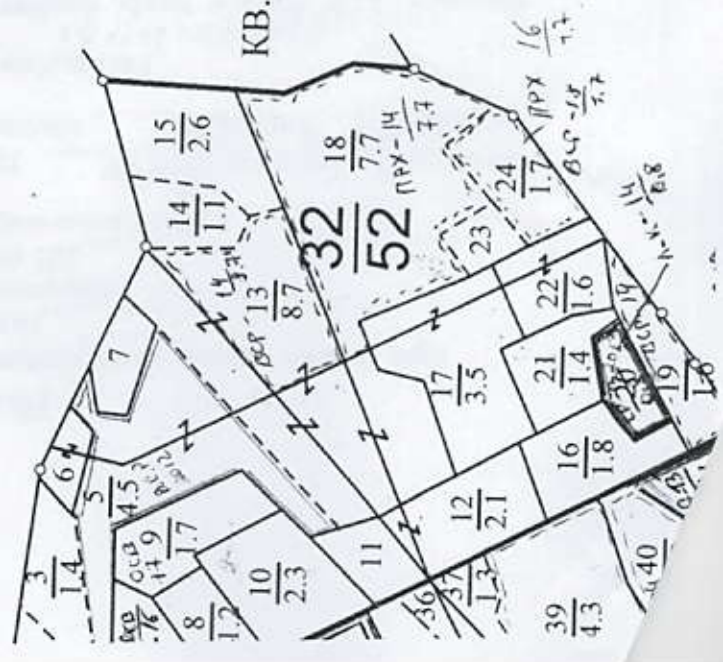

КВ. 33

ПОВІДОМЛЕННЯ
про появу ознак погіршення санітарного стану лісових насаджень

Львівська область
(Автономна Республіка Крим, область)
ДП «Буський лісгосп»
(найменування власника лісів, постійного лісокористувача)

Лісництво Олександрівське урочище _____ квартал № 47
виділ № 131 ділянка № _____ площа 2,6 гектарів

Таксаційна характеристика насадження

Склад БД346, вік 12 років, бонітет 2, середній діаметр 34 сантиметрів, середня висота 85 метрів, повнота 0,5% тип лісу БД346, рельєф рівнинний, експозиція _____, ґрунт _____, підріст _____, підлісок _____

Лісопатологічна характеристика насадження

Вид пошкодження насадження (лісова пожежа, буревій, сніголам, обледеніння, відмирання та всихання дерев, захаращеність, об'їдання шкідниками хвої/листя, наявність гусені, масовий літ метеликів, опадання хвої/листя, відлущення кори на стовбурах та інші ознаки, не характерні для нормального стану дерев) _____

Ступінь пошкодження, ураження: _____
(поодинокі, слабке, середнє, сильне)

Вид розподілу пошкоджених дерев: _____
(поодинокий, груповий, куртинний)

Обсяг ушкодженої деревини на 1 гектарі (окомірно) 14 куб. метрів, у тому числі сухостійної 12 куб. метрів

Ознаки погіршення стану лісових насаджень виявив:

лісник _____ З. М. _____ Г. П. Зогоринський
(посада) (підпис) (ініціали та прізвище)
02 07 20 21 року

лісничий _____ С. М. _____ І. П. Кошарницький
(лісничий (помічник лісничого)) (підпис) (ініціали та прізвище)
02 07 20 21 року

Висновок інженера відділу (сектору) охорони і захисту лісу державного лісгосподарського (лісомисливського) підприємства або представника державного спеціалізованого лісозахисного підприємства щодо необхідності здійснення лісозахисних чи інших заходів з поліпшення санітарного стану лісів за результатами огляду санітарного стану лісової ділянки: додати пробрати ВСР

нач. відділу _____ С. М. _____ Кріпшин С. Т.
(посада) (підпис) (ініціали та прізвище)
12 07 20 21 року


ПЛАН-СХЕМА

Буський, Ожидівське, _____

кв. 47, вид. 13.1, пл. 2,6 га, дата зйомки: 30.6.2021р.

Вид користування: **СРВ** ~~Сільськогосподарська~~ рубка, рік заходу 2021р.

Масштаб: 1:10000

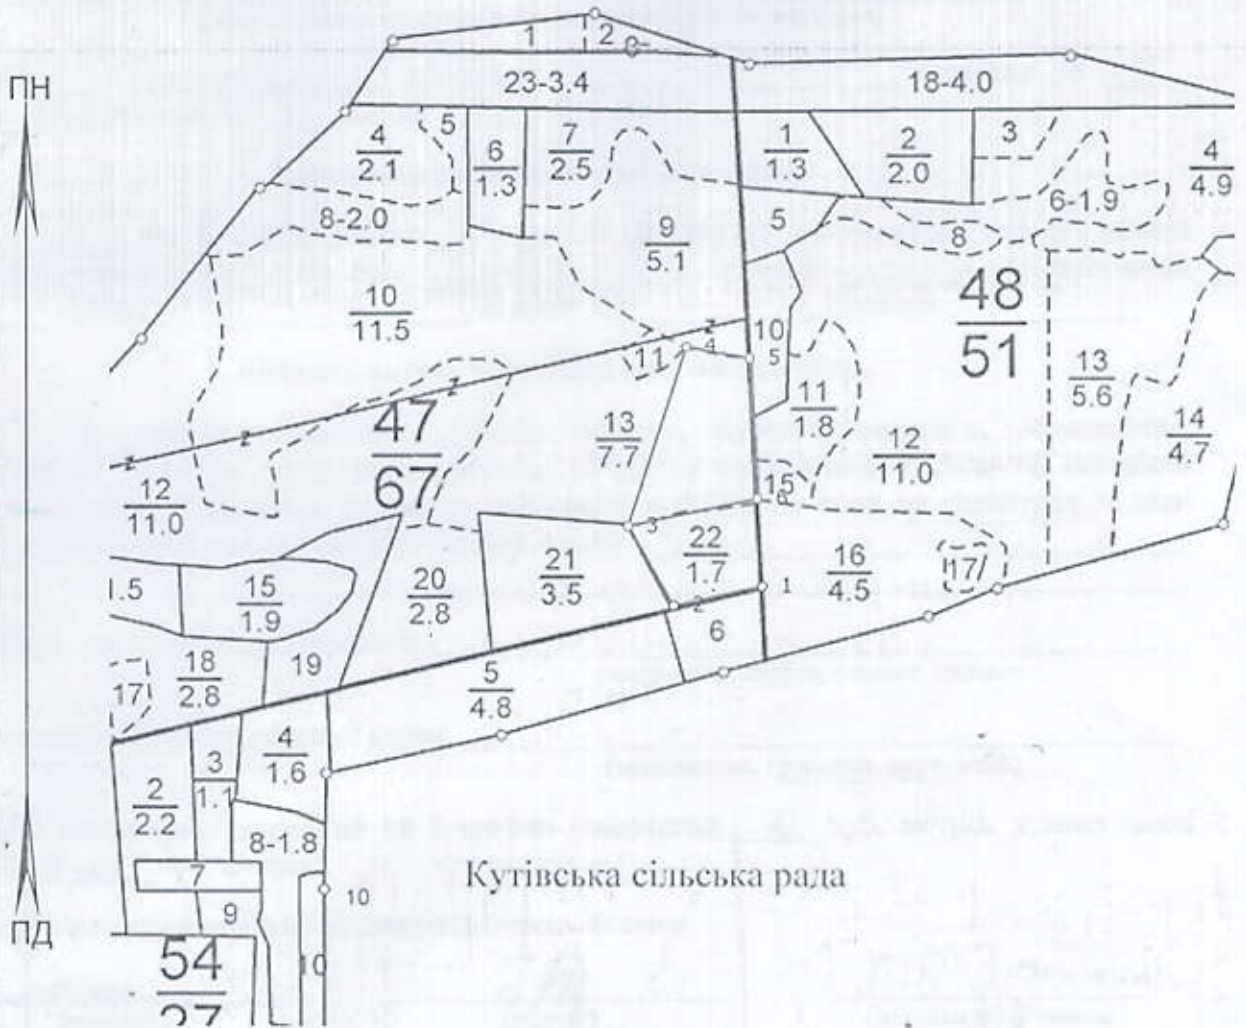

№	Лінія	Тип	Азимут	Нахил	Промір, м	П-ція, м
1	1 - 2	прв	258°	0	120	120
2	2 - 3	прв	330°	0	120	120
3	3 - 4	вид	18°	0	249	249
4	4 - 5	вид	100°	0	85	85
5	5 - 6	вид	177°	0	185	185
6	6 - 3	вид	258°	0	175	175

ПОВІДОМЛЕННЯ
про появу ознак погіршення санітарного стану лісових насаджень

Львівська область
(Автономна Республіка Крим, область)

ДП «Буський лісгосп»
(найменування власника лісів, постійного лісокористувача)

Лісництво Олександрівське урочище _____ квартал № 32
виділ № 6 ділянка № _____ площа 0,9 гектарів

Таксаційна характеристика насадження

Склад 96/1/2, вік 96 років, бонітет 1, середній діаметр 36 сантиметрів, середня висота 26 метрів, повнота 0,57 тип лісу С/ХС, рельєф рівнинний, експозиція _____, ґрунт _____, підріст _____, підлісок _____

Лісопатологічна характеристика насадження

Вид пошкодження насадження (лісова пожежа, буревій, сніголам, обледеніння, відмирання та всихання дерев, захаращеність, об'їдання шкідниками хвої/листя, наявність гусені, масовий літ метеликів, опадання хвої/листя, відлущення кори на стовбурах та інші ознаки, не характерні для нормального стану дерев) _____

Ступінь пошкодження, ураження: _____

(поодинокі, слабке, середнє, сильне)

Вид розподілу пошкоджених дерев: _____

(поодинокий, груповий, куртинний)

Обсяг ушкодженої деревини на 1 гектарі (окомірно) 14 куб. метрів, у тому числі сухостійної 11 куб. метрів

Ознаки погіршення стану лісових насаджень виявив:

лісник
(посада)
02 07 20 21 року

[підпис]
(підпис)

К.М. Кудрявцевич
(ініціали та прізвище)

лісничий
(лісничий (помічник лісничого))

02 07 20 21 року

[підпис]
(підпис)

І.І. Коваленко
(ініціали та прізвище)

Висновок інженера відділу (сектору) охорони і захисту лісу державного лісогосподарського (лісомисливського) підприємства або представника державного спеціалізованого лісозахисного підприємства щодо необхідності здійснення лісозахисних чи інших заходів з поліпшення санітарного стану лісів за результатами огляду санітарного стану лісової ділянки: дорізьові провістки ВСП

нач. відділу
(посада)
12 07 20 21 року

[підпис]
(підпис)

Кривини В.І.
(ініціали та прізвище)

ПЛАН-СХЕМА

Буський, Ожидівське, _____

кв. 32, вид. 6.1, пл. 0,9 га, дата зйомки: 30.6.2021р.

Вид користування: *СРВ* сільськогосподарська, рік заходу 2021р.


Масштаб: 1:10000

ПН



ПД

Планшет I

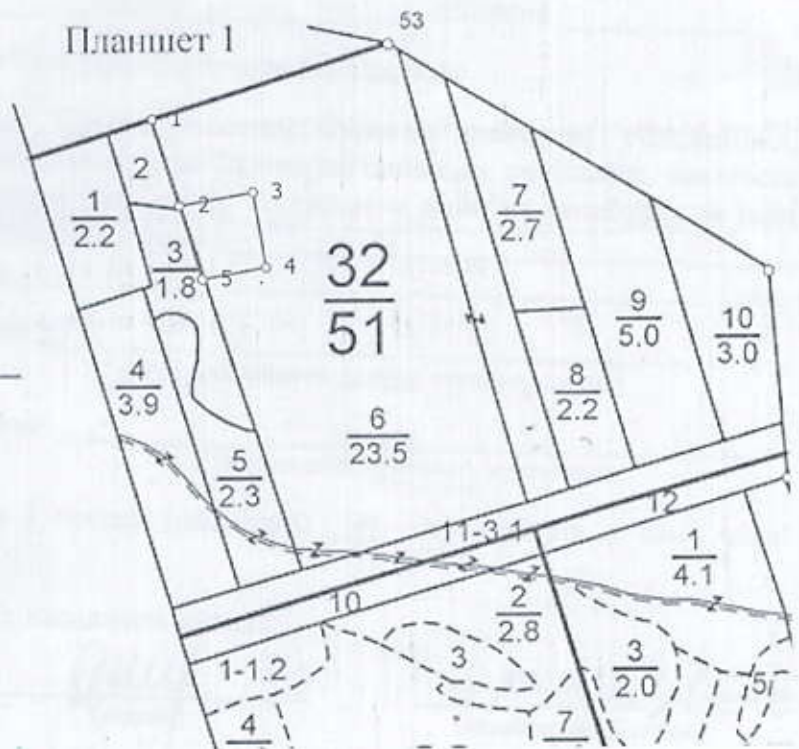

№	Лінія	Тип	Азимут	Нахил	Промір, м	П-ція, м
1	1 - 2	прв.	163°	0	120	120
2	2 - 3	вид.	80°	0	100	100
3	3 - 4	вид.	170°	0	100	100
4	4 - 5	вид.	260°	0	85	85
5	5 - 2	вид.	344°	0	100	100

Л-й  Комарницький І.А.

ПОВІДОМЛЕННЯ

про появу ознак погіршення санітарного стану лісових насаджень

Львівська область

(Автономна Республіка Крим, область)

ДП «Буський лісгосп»

(найменування власника лісів, постійного лісокористувача)

Лісництво Олександрівське урочище _____ квартал № 28
виділ № 11 ділянка № _____ площа 1,6 гектарів

Таксаційна характеристика насадження

Склад 90% IІ + I, вік 12 років, бонітет IV, середній діаметр 30 сантиметрів, середня висота 24 метрів, повнота 0,15, тип лісу СГДС, рельєф рівнинний, експозиція _____, ґрунт _____, підріст _____, підлісок _____

Лісопатологічна характеристика насадження

Вид пошкодження насадження (лісова пожежа, буревій, сніголам, обледеніння, відмирання та всихання дерев, захаращеність, об'їдання шкідниками хвої/листя, наявність гусені, масовий літ метеликів, опадання хвої/листя, відлущення кори на стовбурах та інші ознаки, не характерні для нормального стану дерев) _____

Ступінь пошкодження, ураження: _____
(поодинокі, слабке, середнє, сильне)

Вид розподілу пошкоджених дерев: _____
(поодинокий, груповий, куртинний)

Обсяг ушкодженої деревини на 1 гектарі (окомірно) 13 куб. метрів, у тому числі сухостійної 14 куб. метрів

Ознаки погіршення стану лісових насаджень виявив:

<u>лісник</u> (посада)	<u>[підпис]</u> (підпис)	<u>А.М. Кирсанович</u> (ініціали та прізвище)
<u>01 07 20 21</u> року		
<u>лісничий</u> (лісничий (помічник лісничого))	<u>[підпис]</u> (підпис)	<u>І.А. Кожаричан</u> (ініціали та прізвище)
<u>01 07 20 21</u> року		

Висновок інженера відділу (сектору) охорони і захисту лісу державного лісгосподарського (лісомисливського) підприємства або представника державного спеціалізованого лісозахисного підприємства щодо необхідності здійснення лісозахисних чи інших заходів з поліпшення санітарного стану лісів за результатами огляду санітарного стану лісової ділянки: доцільно провести ВСП

<u>нач. відділу</u> (посада)	<u>[підпис]</u> (підпис)	<u>Тришук С.Г.</u> (ініціали та прізвище)
<u>12 07 20 21</u> року		


ПЛАН-СХЕМА

Буський, Ожидівське, _____

кв. 28, вид. 1.1, пл. 1,6 га, , дата зйомки: 30.6.2021р.

Вид користування: *СРВ* ~~Судилова рубка~~, рік заходу 2021р.

Масштаб: 1:10000

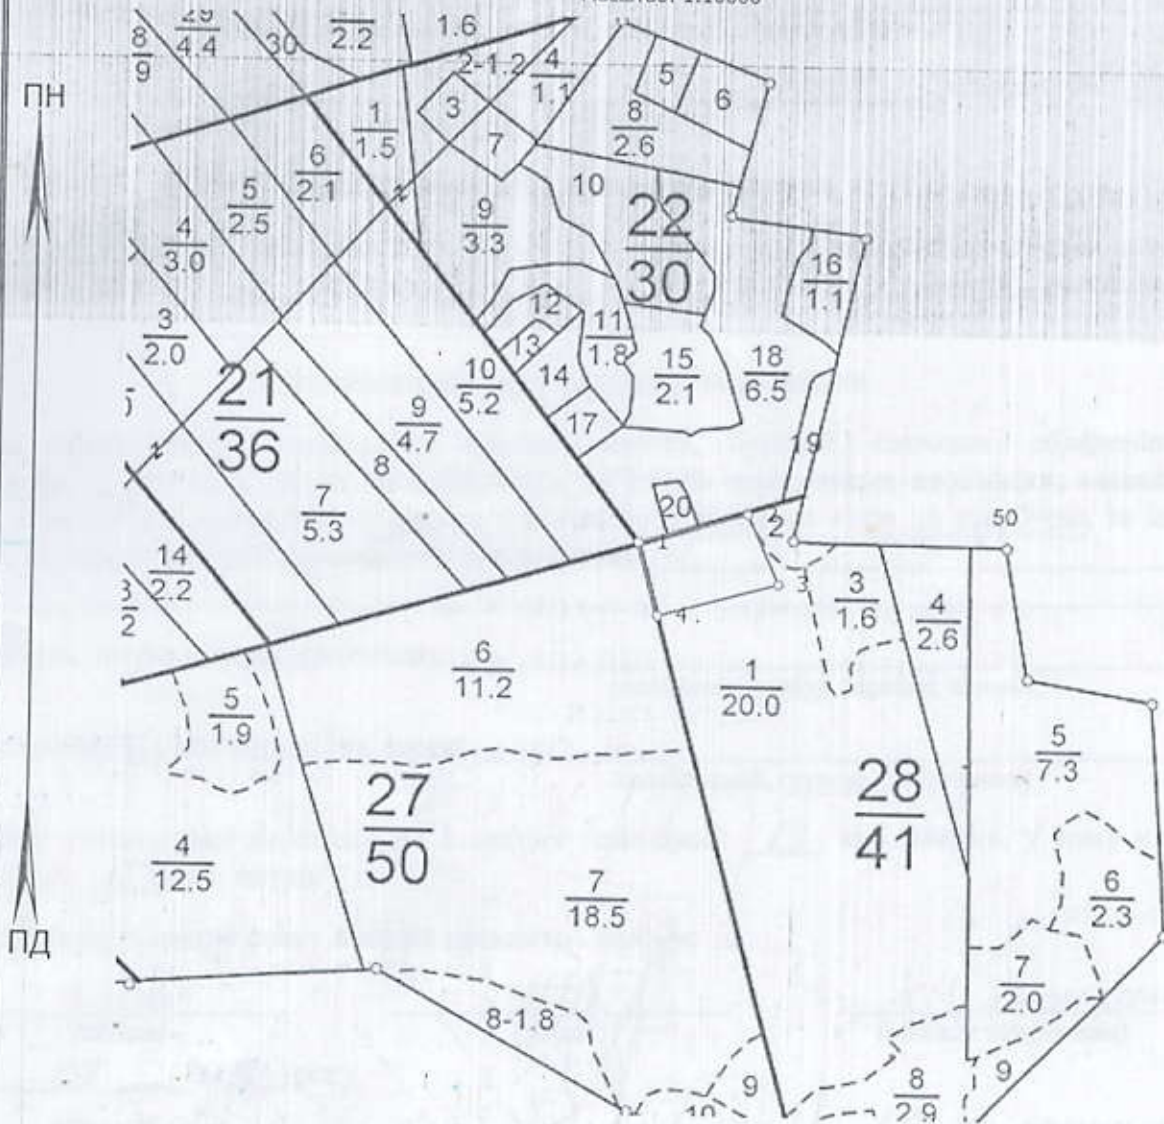

№	Лінія	Тип	Азимут	Нахил	Промір,м	П-ція,м
1	1 - 2	вид	75°	0	150	150
2	2 - 3	вид	155°	0	100	100
3	3 - 4	вид	255°	0	165	165
4	4 - 1	вид	345°	0	100	100

ПОВІДОМЛЕННЯ
про появу ознак погіршення санітарного стану лісових насаджень

Львівська область
(Автономна Республіка Крим, область)
ДП «Буський лісгосп»
(найменування власника лісів, постійного лісокористувача)

Лісництво Олександрівське урочище _____ квартал № 07
виділ № 6.1 ділянка № _____ площа 2.0 гектарів

Таксаційна характеристика насадження

Склад 80% Б + 20% Д вік 28 років, бонітет 1Б, середній діаметр 34 сантиметрів, середня висота 25 метрів, повнота 0.49, тип лісу С3ТДС, рельєф рівнинний, експозиція _____, ґрунт _____, підріст _____, підлісок _____

Лісопатологічна характеристика насадження

Вид пошкодження насадження (лісова пожежа, буревій, сніголам, обледеніння, відмирання та всихання дерев, захаращеність, об'їдання шкідниками хвої/листя, наявність гусені, масовий літ метеликів, опадання хвої/листя, відлущення кори на стовбурах та інші ознаки, не характерні для нормального стану дерев) _____

Ступінь пошкодження, ураження: _____
(поодиноке, слабке, середнє, сильне)

Вид розподілу пошкоджених дерев: _____
(поодинокий, груповий, куртинний)

Обсяг ушкодженої деревини на 1 гектарі (окомірно) 13 куб. метрів, у тому числі сухостійної 12 куб. метрів

Ознаки погіршення стану лісових насаджень виявив:

лісник
(посада)
01 07 20 21 року

[підпис]
(підпис)

А.М. Бірюковський
(ініціали та прізвище)

лісничий
(лісничий (помічник лісничого))

[підпис]
(підпис)

І.А. Комаренківський
(ініціали та прізвище)

01 07 20 21 року

Висновок інженера відділу (сектору) охорони і захисту лісу державного лісгосподарського (лісомисливського) підприємства або представника державного спеціалізованого лісозахисного підприємства щодо необхідності здійснення лісозахисних чи інших заходів з поліпшення санітарного стану лісів за результатами огляду санітарного стану лісової ділянки: для лісу провести ВСП

нач. відділу
(посада)
12 07 20 21 року

[підпис]
(підпис)

Др. мед. З.Т.
(ініціали та прізвище)


ПЛАН-СХЕМА

Буський, Ожидівське, _____

кв. 27, вид. 6.1, пл. 2 га, , дата зйомки: 30.6.2021р.

Вид користування: *срв* Супільна рубка, рік заходу 2021р.

Масштаб: 1:10000

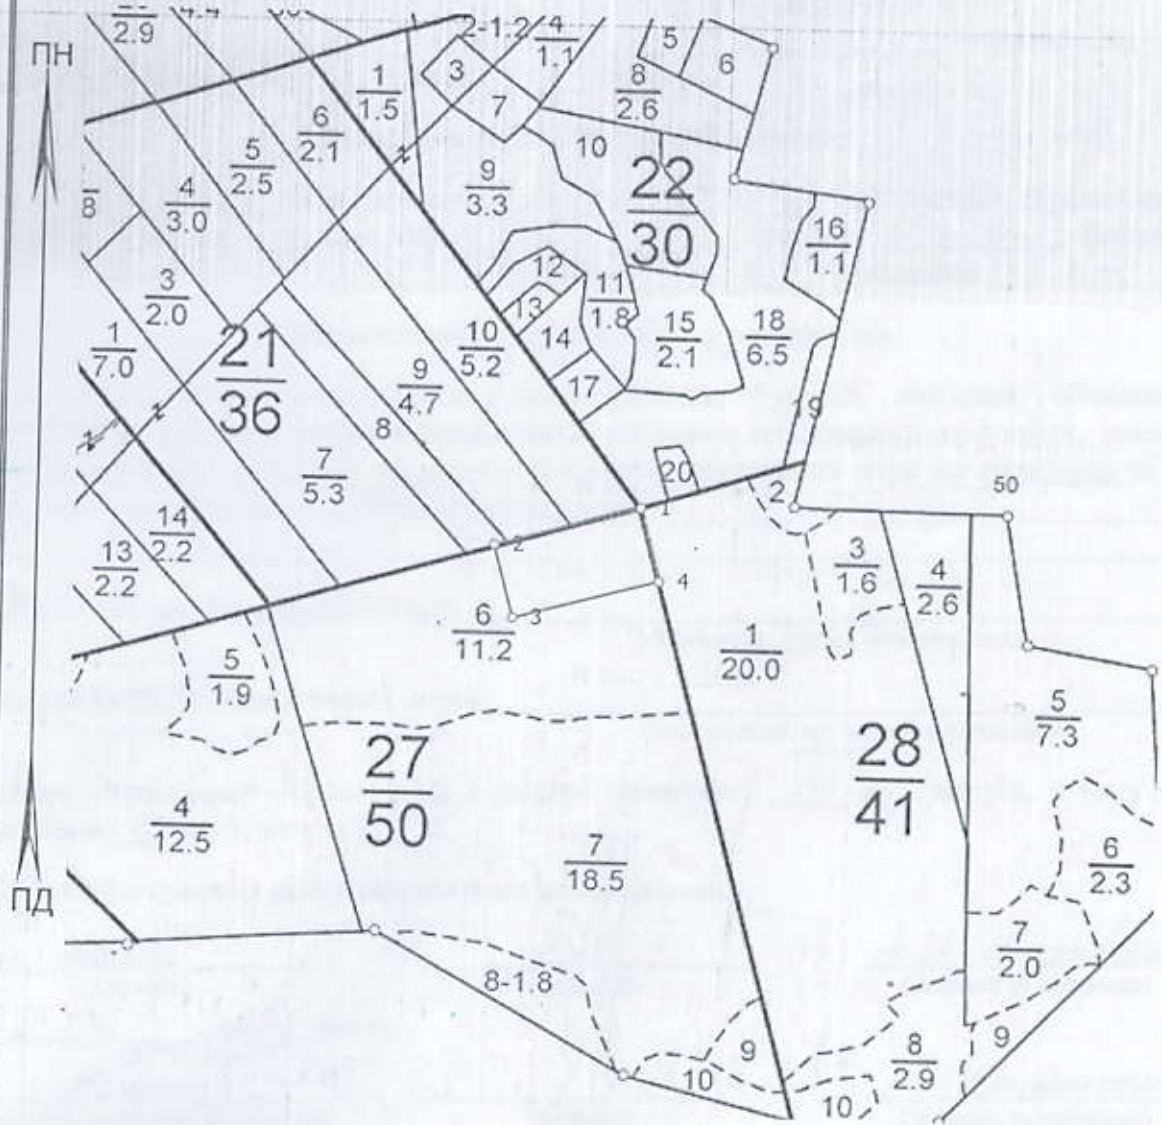

№	Лінія	Тип	Азимут	Нахил	Промір,м	П-ція,м
1	1 - 2	вид	255°	0	200	200
2	2 - 3	вид	165°	0	100	100
3	3 - 4	вид	75°	0	200	200
4	4 - 1	вид	345°	0	100	100

ПОВІДОМЛЕННЯ
про появу ознак погіршення санітарного стану лісових насаджень

Львівська область
(Автономна Республіка Крим, область)
ДП «Буський лісгосп»
(найменування власника лісів, постійного лісокористувача)

Лісництво Отшедівське урочище _____ квартал № 08
виділ № 5 ділянка № _____ площа 1 гектарів

Таксаційна характеристика насадження

Склад 106, вік 98 років, бонітет 1, середній діаметр 42 сантиметрів, середня висота 28 метрів, повнота 0,62, тип лісу Б1СД, рельєф рівнинний, експозиція _____, ґрунт _____, підріст _____, підлісок _____

Лісопатологічна характеристика насадження

Вид пошкодження насадження (лісова пожежа, буревій, сніголам, обледеніння, відмирання та всихання дерев, захаращеність, об'їдання шкідниками хвої/листя, наявність гусені, масовий літ метеликів, опадання хвої/листя, відлущення кори на стовбурах та інші ознаки, не характерні для нормального стану дерев) _____

Ступінь пошкодження, ураження: _____
(поодинокое, слабе, середне, сильне)

Вид розподілу пошкоджених дерев: _____
(поодинокий, груповий, куртинний)

Обсяг ушкодженої деревини на 1 гектарі (окомірно) 12 куб. метрів, у тому числі сухостійної 15 куб. метрів

Ознаки погіршення стану лісових насаджень виявив:

лісничий
(посада)
01 07 20 21 року

(підпис)

Л.М. Киселюк
(ініціали та прізвище)

лісничий
(лісничий (помічник лісничого))

(підпис)

І.А. Кошарницький
(ініціали та прізвище)

01 07 20 21 року

Висновок інженера відділу (сектору) охорони і захисту лісу державного лісгосподарського (лісомисливського) підприємства або представника державного спеціалізованого лісозахисного підприємства щодо необхідності здійснення лісозахисних чи інших заходів з поліпшення санітарного стану лісів за результатами огляду санітарного стану лісової ділянки: доцільно провести ВСП



(ініціали та прізвище)

12 07 20 21 року


ПЛАН-СХЕМА

ДП "Буський лісгосп", Ожидівське, _____



Масштаб: 1:10000

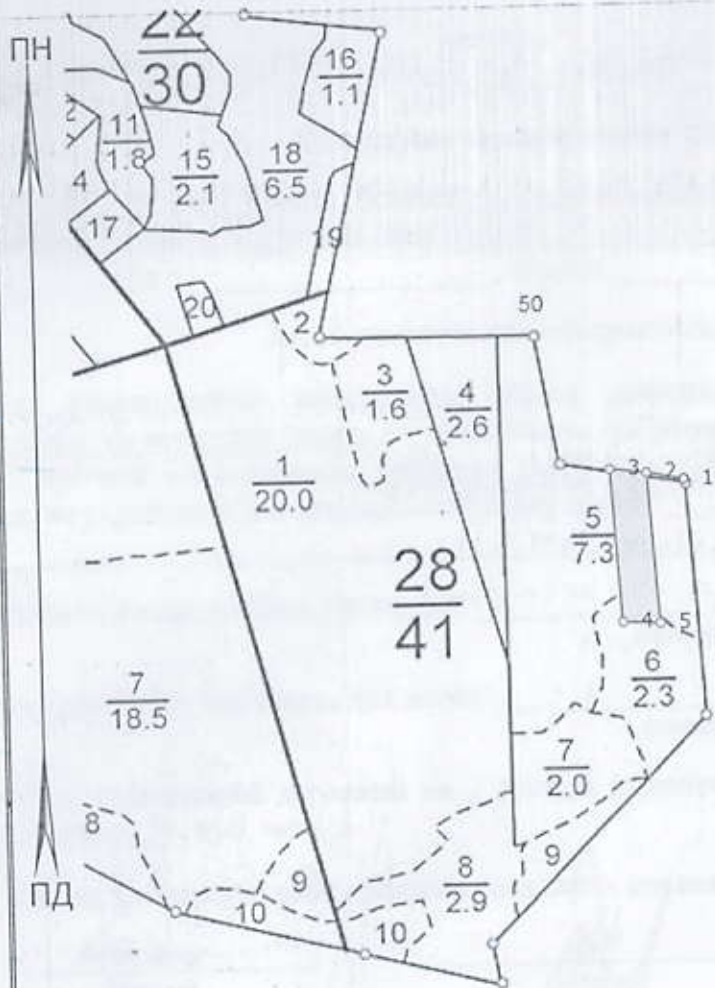

№	Лінія	Тип	Азимут	Нахил	Промір, м	П-ція, м
1	1 - 2	прв.	280°	0	50	50
2	2 - 3	вид.	277°	0	48	48
3	3 - 4	вид.	175°	0	200	200
4	4 - 5	вид.	90°	0	50	50
5	5 - 2	вид.	355°	0	200	200

Інж. л/г

В. Ковершинський І.А.

26.10.2024

ПОВІДОМЛЕННЯ
про появу ознак погіршення санітарного стану лісових насаджень

Львівська область
(Автономна Республіка Крим, область)
ДП «Буський лісгосп»
(найменування власника лісів, постійного лісокористувача)

Лісництво Вербацьке урочище — квартал № 42
виділ № 17 ділянка № — площа 2.5 гектарів

Таксаційна характеристика насадження

Склад ХГВкД вік 85 років, бонітет IV, середній діаметр 8 сантиметрів, середня висота 29 метрів, повнота 0.7, тип лісу СГДС, рельєф рівн., експозиція —, ґрунт —, підріст 100%, підлісок К9А

Лісопатологічна характеристика насадження

Вид пошкодження насадження (лісова пожежа, буревій, сніголам, обледеніння, відмирання та всихання дерев, захаращеність, об'їдання шкідниками хвої/листя, наявність гусені, масовий літ метеликів, опадання хвої/листя, відлущення кори на стовбурах та інші ознаки, не характерні для нормального стану дерев) —

Ступінь пошкодження, ураження: —
(поодинокі, слабке, середнє, сильне)

Вид розподілу пошкоджених дерев: —
(поодинокий, груповий, куртинний)

Обсяг ушкодженої деревини на 1 гектарі (окомірно) 15 куб. метрів, у тому числі сухостійної 11 куб. метрів

Ознаки погіршення стану лісових насаджень виявив:

лісник
(посада)
02 07 20 21 року

(лісничий (помічник лісничого)

02 07 20 21 року

[Підпис]
(підпис)

[Підпис]
(підпис)

У.Б. Колос
(ініціали та прізвище)

Л.О. Гринь
(ініціали та прізвище)

Висновок інженера відділу (сектору) охорони і захисту лісу державного лісогосподарського (лісомисливського) підприємства або представника державного спеціалізованого лісозахисного підприємства щодо необхідності здійснення лісозахисних чи інших заходів з поліпшення санітарного стану лісів за результатами огляду санітарного стану лісової ділянки: поцілювати провести ВЕР

М.В. Воділу
(посада)

12 07 20 21 року

[Підпис]
(підпис)

Кривинський І.І.
(ініціали та прізвище)





ПОВІДОМЛЕННЯ
про появу ознак погіршення санітарного стану лісових насаджень

Львівська область
(Автономна Республіка Крим, область)
ДП «Буський лісгосп»
(найменування власника лісів, постійного лісокористувача)

Лісництво Вердмиське урочище — квартал № 42
виділ № 30 ділянка № — площа 0,7 гектарів

Таксаційна характеристика насадження

Склад 80% д. С., вік 40 років, бонітет 14, середній діаметр 10 сантиметрів, середня висота 19 метрів, повнота 0,9, тип лісу С+Звч, рельєф рівн., експозиція —, ґрунт —, підріст —, підлісок КМ

Лісопатологічна характеристика насадження

Вид пошкодження насадження (лісова пожежа, буревій, сніголам, обледеніння, відмирання та всихання дерев, захаращеність, об'їдання шкідниками хвої/листя, наявність гусені, масовий літ метеликів, опадання хвої/листя, відлущення кори на стовбурах та інші ознаки, не характерні для нормального стану дерев) —

Ступінь пошкодження, ураження: —
(поодинокі, слабке, середне, сильне)

Вид розподілу пошкоджених дерев: —
(поодинокий, груповий, куртинний)

Обсяг ушкодженої деревини на 1 гектарі (окомірно) 19 куб. метрів, у тому числі сухостійної 8 куб. метрів

Ознаки погіршення стану лісових насаджень виявив:

лісник
(посада)
02 07 2021 року

[підпис]
(підпис)

В.Б. Калужа
(ініціали та прізвище)

(лісничий (помічник лісничого)

02 07 2021 року

[підпис]
(підпис)

М.О. [підпис]
(ініціали та прізвище)

Висновок інженера відділу (сектору) охорони і захисту лісу державного лісгосподарського (лісомисливського) підприємства або представника державного спеціалізованого лісозахисного підприємства щодо необхідності здійснення лісозахисних чи інших заходів з поліпшення санітарного стану лісів за результатами огляду санітарного стану лісової ділянки: доцільно провести ВСП

Нат. Водило
(посада)
12 02 2021 року

[підпис]
(підпис)

Кривинський З.Т.
(ініціали та прізвище)






ПОВІДОМЛЕННЯ
про появу ознак погіршення санітарного стану лісових насаджень

Львівська область
(Автономна Республіка Крим, область)
ДП «Буський лісгосп»
(найменування власника лісів, постійного лісокористувача)

Лісництво Кутирівське урочище _____ квартал № 35
виділ № 7 ділянка № _____ площа 5,0 гектарів

Таксаційна характеристика насадження

Склад 96% Дз, вік 60 років, бонітет 1, середній діаметр 28 сантиметрів, середня висота 22 метрів, повнота 0,65, тип лісу Дз ДС, рельєф рівнинний, експозиція рівнинна, ґрунт _____, підріст _____, підлісок _____

Лісопатологічна характеристика насадження

Вид пошкодження насадження (лісова пожежа, буревій, сніголам, обледеніння, відмирання та всихання дерев, захаращеність, об'їдання шкідниками хвої/листя, наявність гусені, масовий літ метеликів, опадання хвої/листя, відлущення кори на стовбурах та інші ознаки, не характерні для нормального стану дерев) _____

Ступінь пошкодження, ураження: _____
(поодинокі, слабке, середнє, сильне)

Вид розподілу пошкоджених дерев: _____
(поодинокий, груповий, куртинний)

Обсяг ушкодженої деревини на 1 гектарі (окомірно) 18 куб. метрів, у тому числі сухостійної 16 куб. метрів

Ознаки погіршення стану лісових насаджень виявив:

<u>лісник</u> (посада)	<u>[підпис]</u> (підпис)	<u>Кришталів Т.Б.</u> (ініціали та прізвище)
<u>02 липня</u> 20__ року		
<u>лісничий</u> (лісничий (помічник лісничого))	<u>[підпис]</u> (підпис)	<u>Жацьман В.М.</u> (ініціали та прізвище)
<u>02 липня</u> 20__ року		

Висновок інженера відділу (сектору) охорони і захисту лісу державного лісогосподарського (лісомисливського) підприємства або представника державного спеціалізованого лісозахисного підприємства щодо необхідності здійснення лісозахисних чи інших заходів з поліпшення санітарного стану лісів за результатами огляду санітарного стану лісової ділянки: доцільно провести ВСР

<u>нач. ВРД</u> (посада)	<u>[підпис]</u> (підпис)	<u>Кришталів В.Т.</u> (ініціали та прізвище)
<u>12 07</u> 20 <u>21</u> року		



ПЛАН-СХЕМА

Буський, Куткірське л-во, _____

кв. 35, вид. 7, пл. 5 га, , дата зйомки: 7.7.2021р.

Вид користування: ВСП, , рік заходу 2021р.

Масштаб: 1:10000

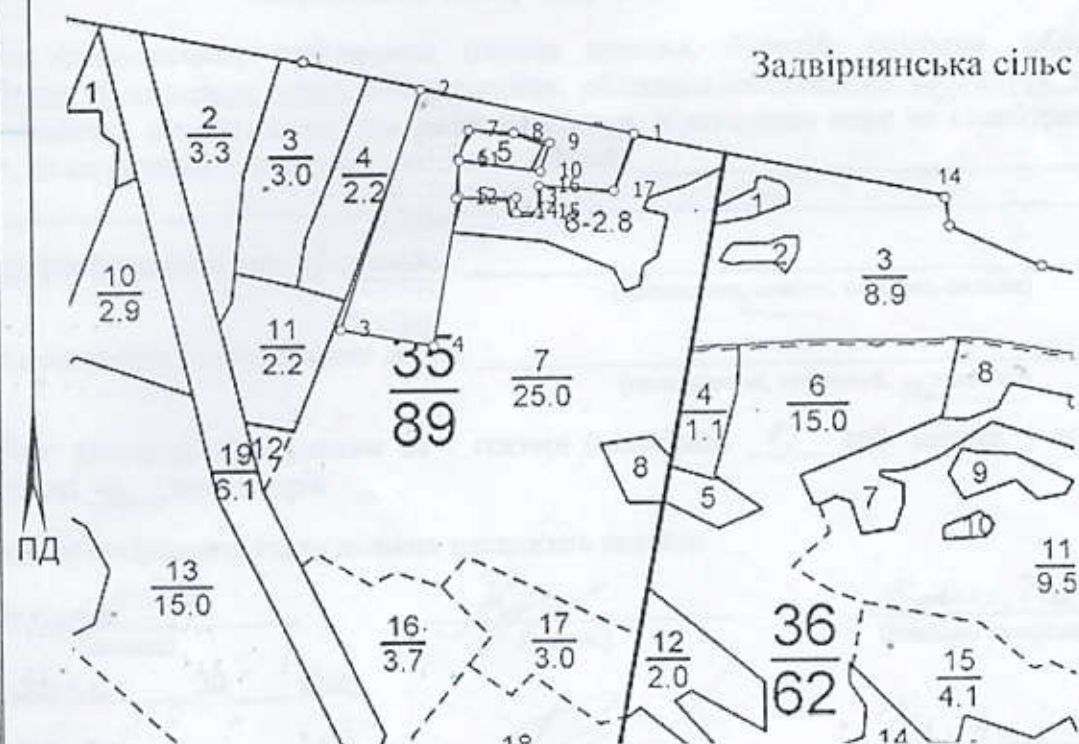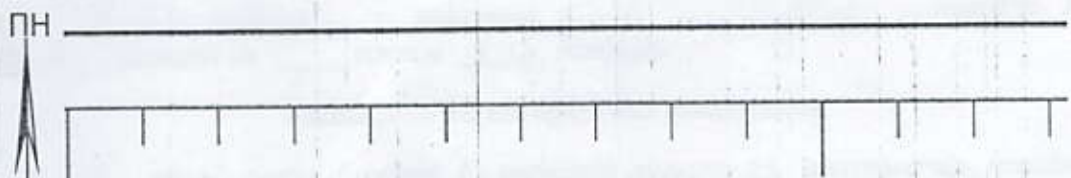

№	Лінія	Тип	Азимут	Нахил	Промір,м	П-ція,м
1	1 - 2	вид.	282°	0	290	290
2	2 - 3	вид.	199°	0	335	335
3	3 - 4	вид.	100°	0	125	125
4	4 - 5	вид.	10°	0	200	200
5	5 - 6	вид.	0°	0	50	50
6	6 - 7	вид.	20°	0	40	40
7	7 - 8	вид.	94°	0	60	60
8	8 - 9	вид.	106°	0	50	50
9	9 - 10	вид.	199°	0	40	40
10	10 - 6	вид.	278°	0	110	110
11	11 - 12	вид.	185°	0	50	50
12	12 - 13	вид.	90°	0	80	80
13	13 - 14	вид.	180°	0	20	20
14	14 - 15	вид.	90°	0	30	30
15	15 - 16	вид.	0°	0	35	35

№	Лінія	Тип	Азимут	Нахил	Промір,м	П-ція,м
16	16 - 17	вид.	94°	0	100	100
17	17 - 1	вид.	20°	0	80	80

Л-й  Пацкан В.М.